




DISTRIBUZIONE RETE GAS CUCINA

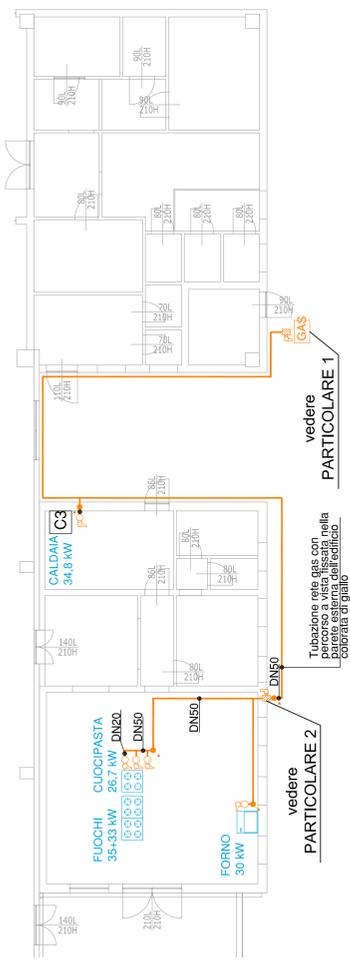


PARTICOLARE 2 RETE GAS ATTRAVERSAMENTO MURI PERIMETRALI ESTERNI

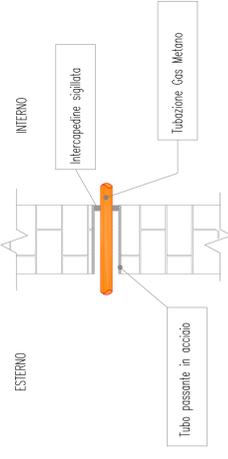


DISTRIBUZIONE RETE GAS CT

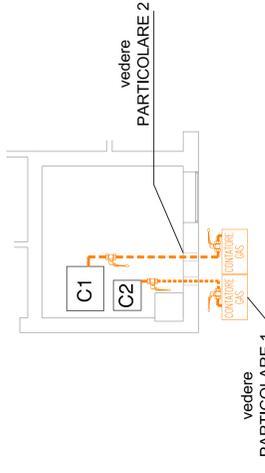


PARTICOLARE 1 CONTATORE GAS

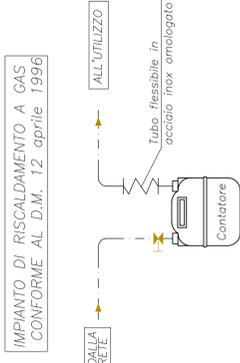

INDIVIDUAZIONE LOCALI CENTRALE TERMICA CUCINA

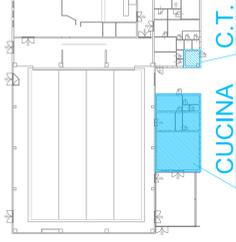

PIANTA QUOTATA (Scala 1:50)

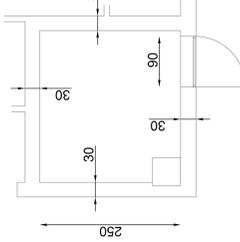


pannelli prefabbricati in cls s=20 cm
copertura in legno


realizzazione controsoffitto REI120
riqualificazione struttura di copertura in legno
ai fini della resistenza al fuoco



CUCINA ADEGUAMENTO REGOLA TECNICA DI PREVENZIONE INCENDI DM 12.04.1996

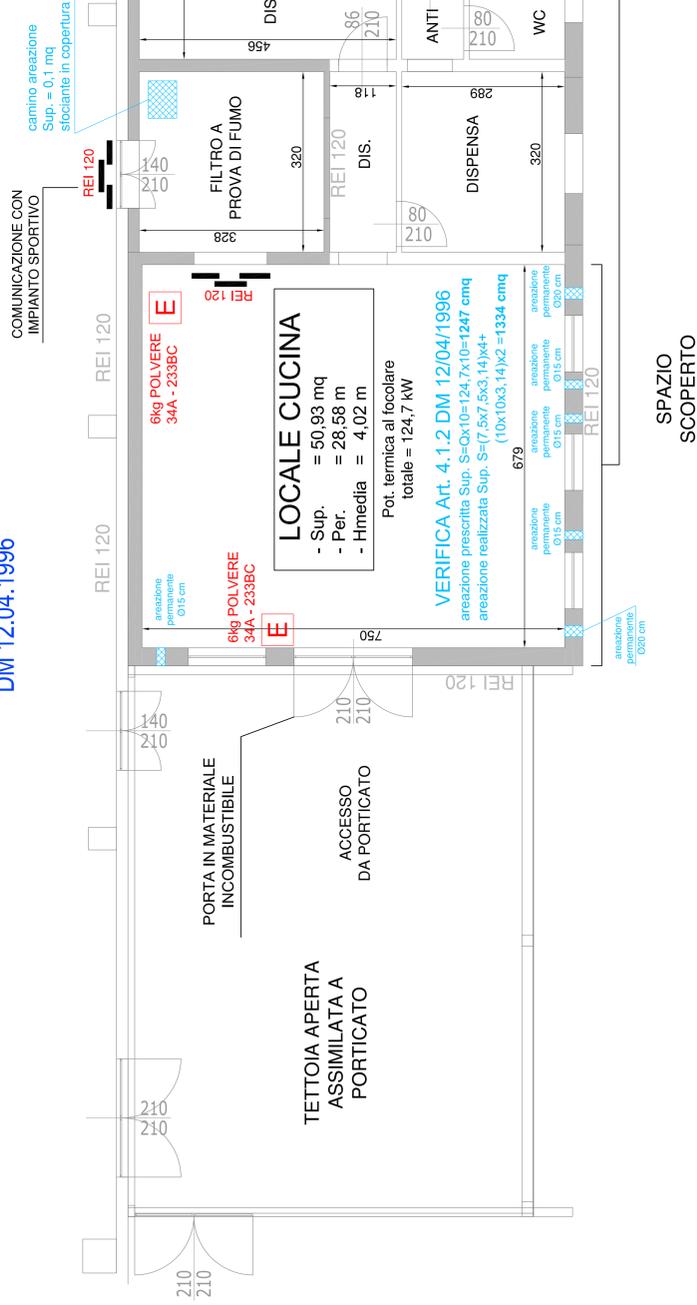

C.T. ADEGUAMENTO REGOLA TECNICA DI PREVENZIONE INCENDI DM 12.04.1996

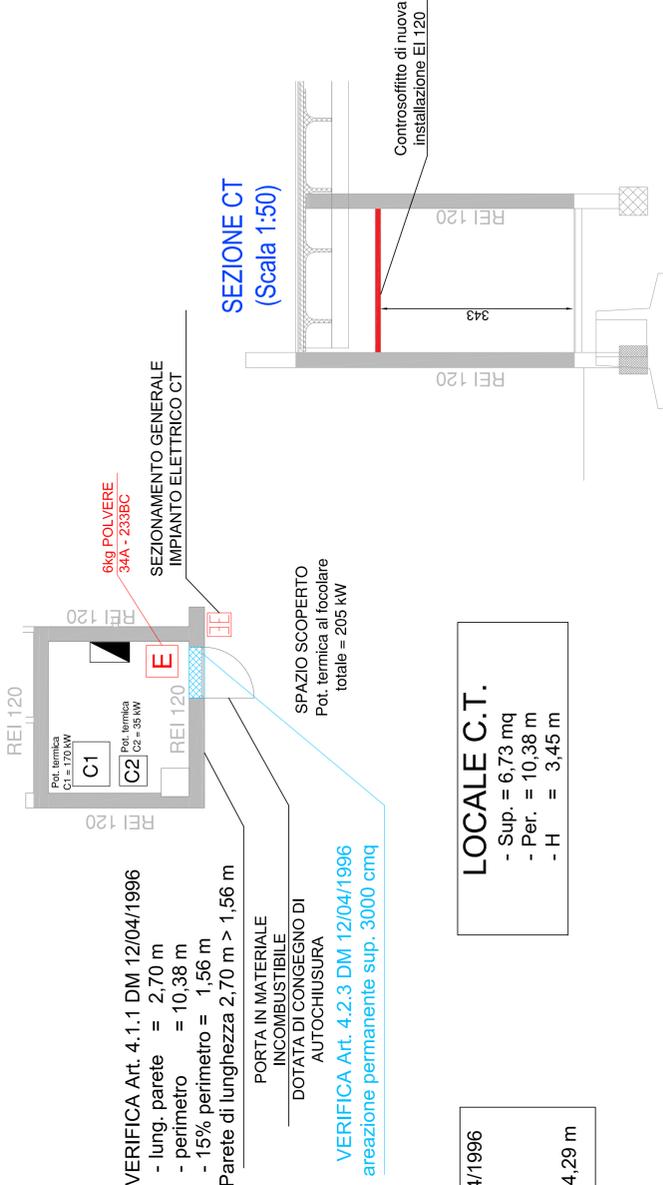

LOCALE C.T.
- Sup. = 6,73 mq
- Per. = 10,38 m
- H = 3,45 m

VERIFICA Art. 4.1.1 DM 12/04/1996
- lung. parete = 6,79 m
- perimetro = 28,58 m
- 15% perimetro = 4,29 m
Parete di lunghezza 6,79 m > 4,29 m

COMUNE DI CADELBOSCO DI SOPRA
PROVINCIA DI REGGIO EMILIA

UNIONE TERRA DI MEZZO

Bagnolo in Piano - Cadelbosco di Sopra - Castelnuovo di Sotto

Progetto: lavori di adeguamento alla norma di prevenzione incendi, adeguamento energetico e miglioramento sismico di fabbricato ad uso boccobosco posto in via Gallieri a Cadelbosco di Sopra (RE)

TITOLO LAVORI:
CENTRALE TERMICA CUCINA

PRATICA PREVENZIONE INCENDI SECONDO DPR 15/11/11
S.C.I.A.

Fase Progetto: Tavola: **VVF.06**

Preliminare
Definitivo
Esecutivo
X As Built

Timbro e firma:

Commessa: 15-2086
Data: 08/07/2018
S.C.I.A. VVF

MODIFICHE
Descrizione della Modifica

Indice rev: 0

Scala: 1:200

Nome file:

Archivio: p:\2017\152086\152086_VVF-06\pubblico_uso_pubblico_08072018

Elaborazione: Valerio Ghisli
Responsabile Progetto: Valerio Ghisli
Approvato: Marco Pignatelli

P.zza Unità d'Italia, 56 - 42017 Novellara (FE) - tel 0522 652022 fax 0522 651603 - P.iva 02675190956

STUDIO 20

Questo disegno è proprietà di STUDIO 20 s.r.l. - A meno di segno con il cliente la responsabilità della comunicazione è del cliente.