

COMUNE DI SAN LAZZARO DI SAVENA
VARIANTE AL PROGETTO PER LA NUOVA COSTRUZIONE DI UN
FABBRICATO A DESTINAZIONE CENTRO SOCIALE, PREVIA
DEMOLIZIONE DELLA STRUTTURA ESISTENTE, LOCALITÀ DICE,
VIA EMILIA 302

(REALIZZAZIONE PREVISTA IN ATTUAZIONE DEGLI OBBLIGHI DELLA CONVENZIONE URBANISTICA ATTUATIVA DEL COMPARTO AZZ 17/O)

Spazio riservato all'ufficio tecnico

Descrizione dei lavori	N° protocollo ufficio tecnico
AS BUILT	Elaborato n. UNICO
AS BUILT	Data MARZO 2016
AS BUILT	Scala 1:100
OGGETTO	PLANIMETRIA - PLANTE
LA PROPRITÀ	
IL PROGETTISTA	COLLABORAZIONE:
IL DIRETTORE DEI LAVORI	

LEGENDA



V. INERZIA VERTICALE CON APERTURA ELETTROCOMANDATA ANGOLO MASSIMO 30°

APERTURA AZIONATA DAL BASSO TRAMITE COMANDO ELETTRICO CALCOIO SUPERFICIE TIPO S.V. 1/1.21 - 1/1.24


RAFFINAZIONE TORNATA

DESTINAZIONE	S.U.	S.A.
SALA POLIVALENTE	71,52 mq	
BAR	20,72 mq	
RETIRO BAR	8,24 mq	
DEPOSITO	5,89 mq	
DISTRIBUZIONE	18,97 mq	
ANTI	2,96 mq	
BAGNO DIS. TOILETTE	3,27 mq	
ANTI	3,20 mq	
V.C. UOMINI	1,21 mq	
ANTIRISORSALE	3,22 mq	
V.C. UOMINI	1,21 mq	
V.C. DONNE	1,21 mq	
UFFICIO	9,04 mq	24,88 mq
UFFICIO		24,88 mq
TOTALE	151,22 mq	24,88 mq

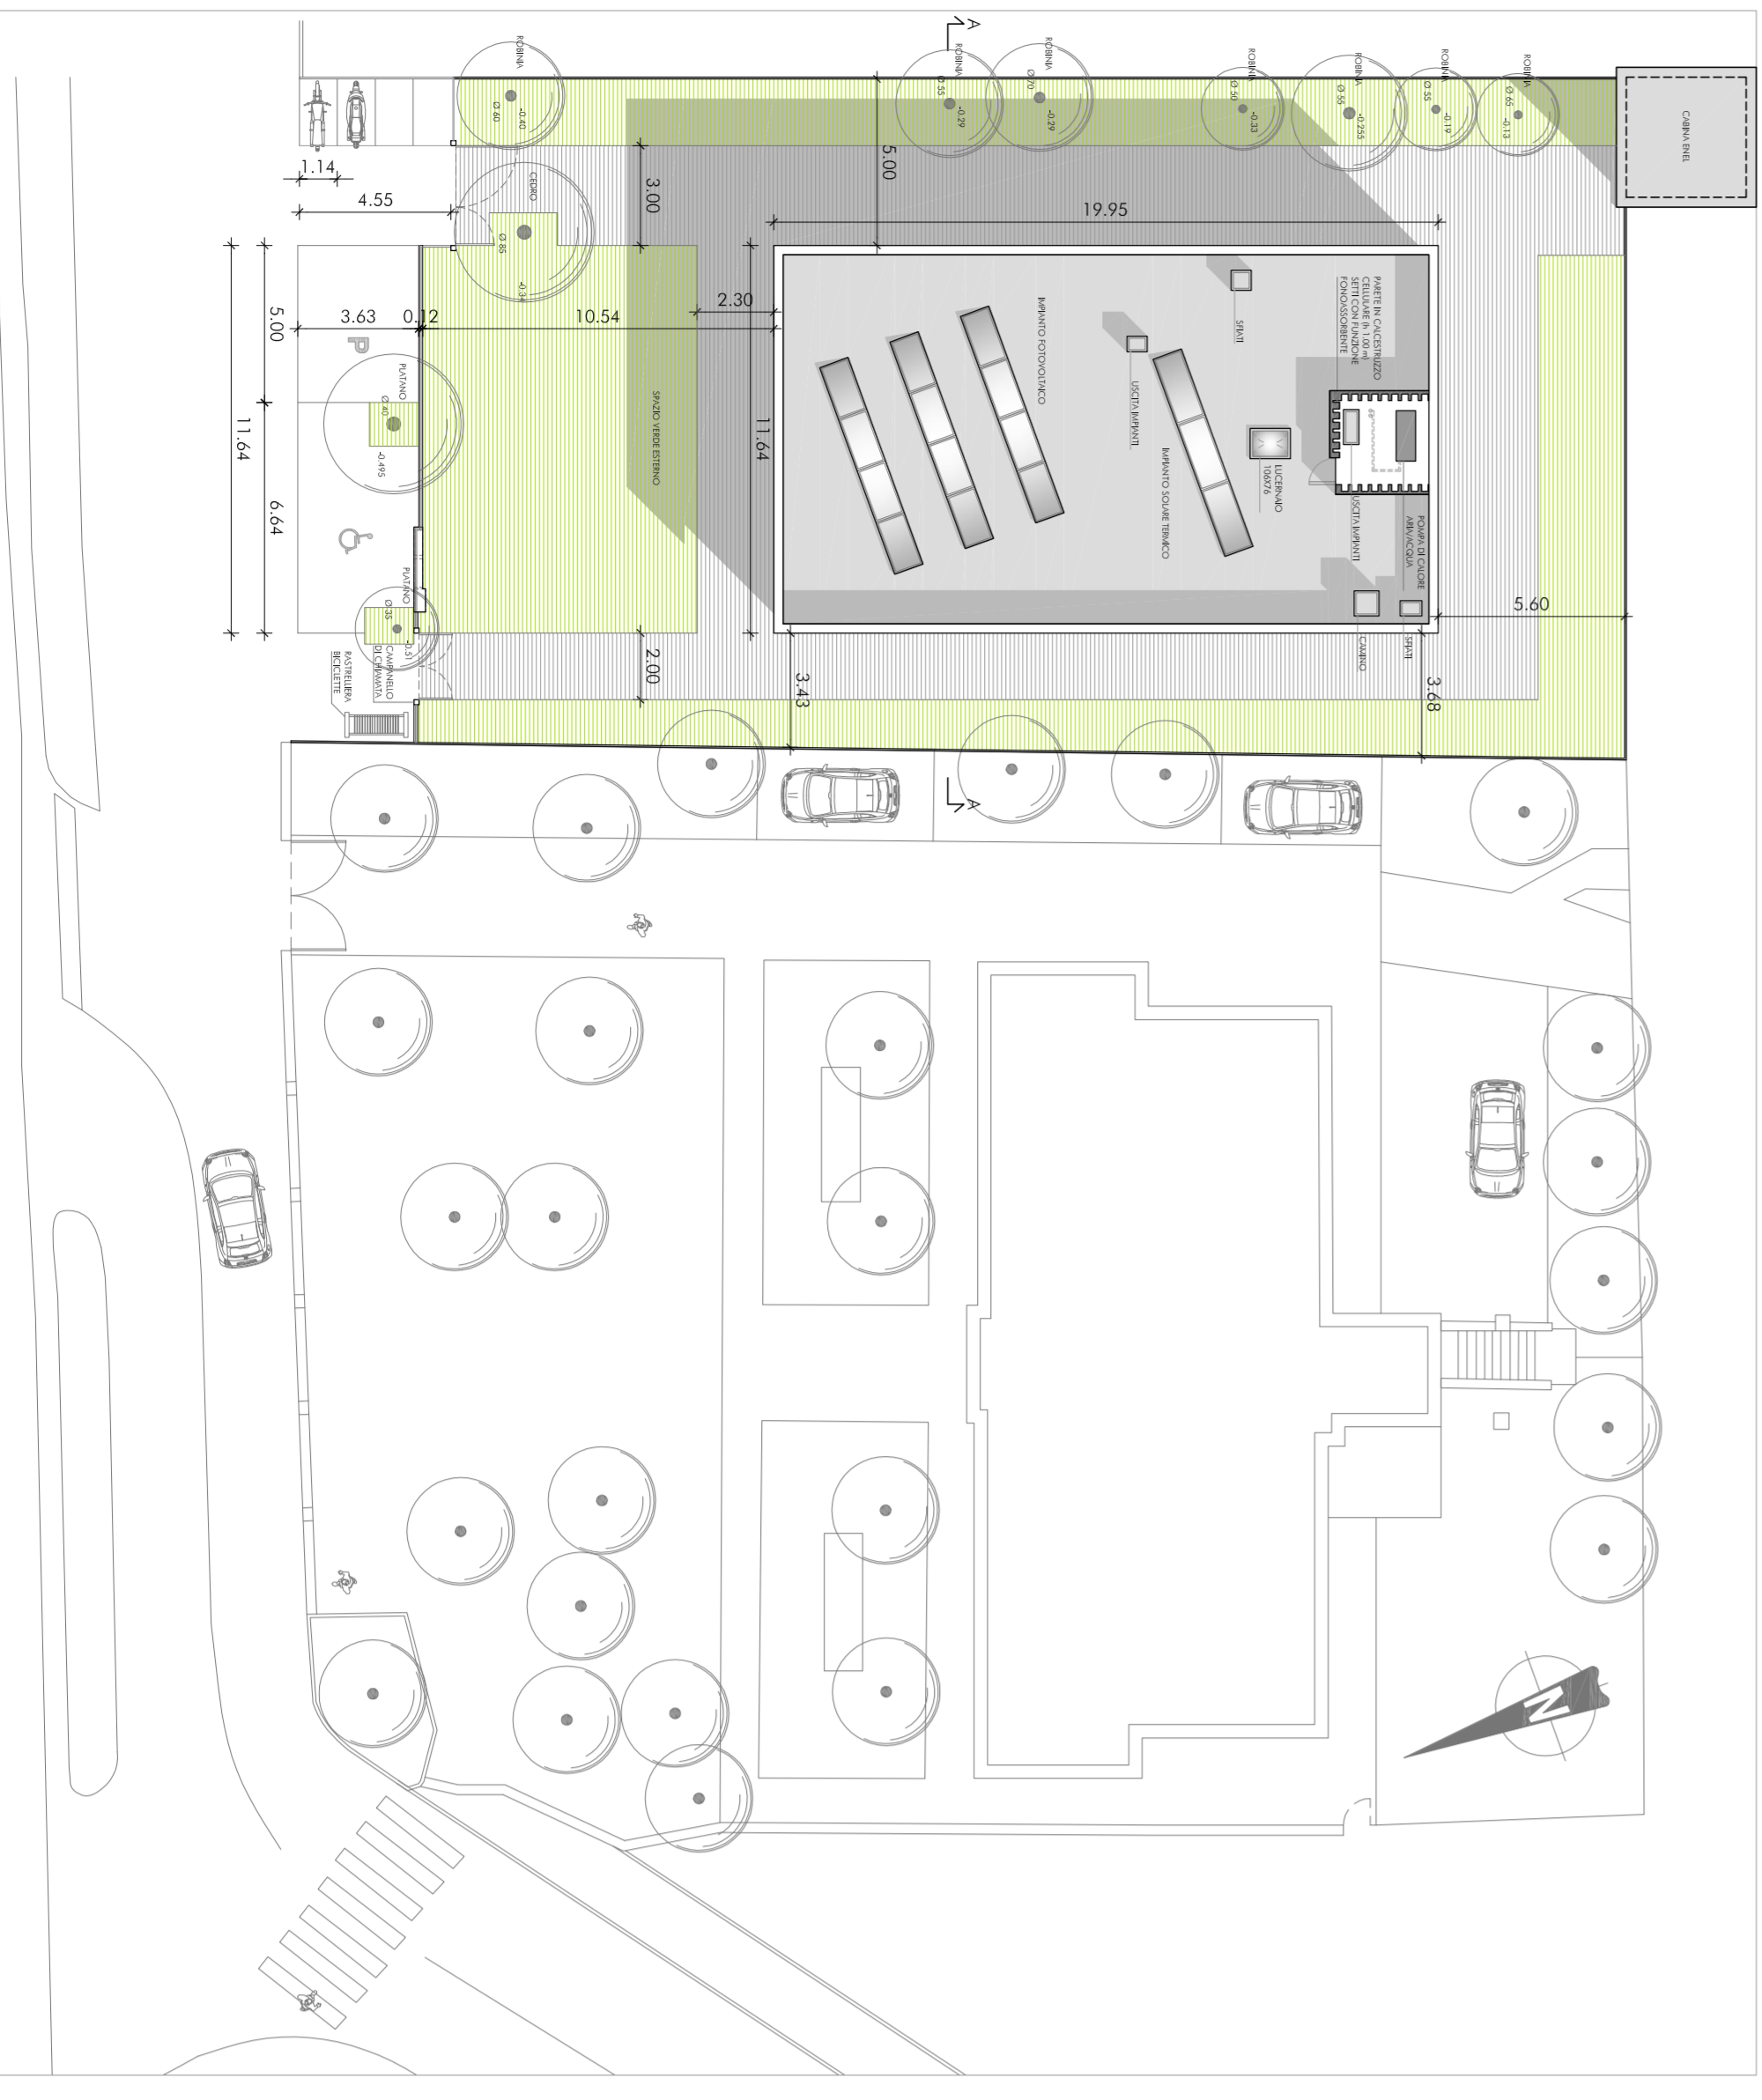

PLANIMETRIA


SCALA 1:200

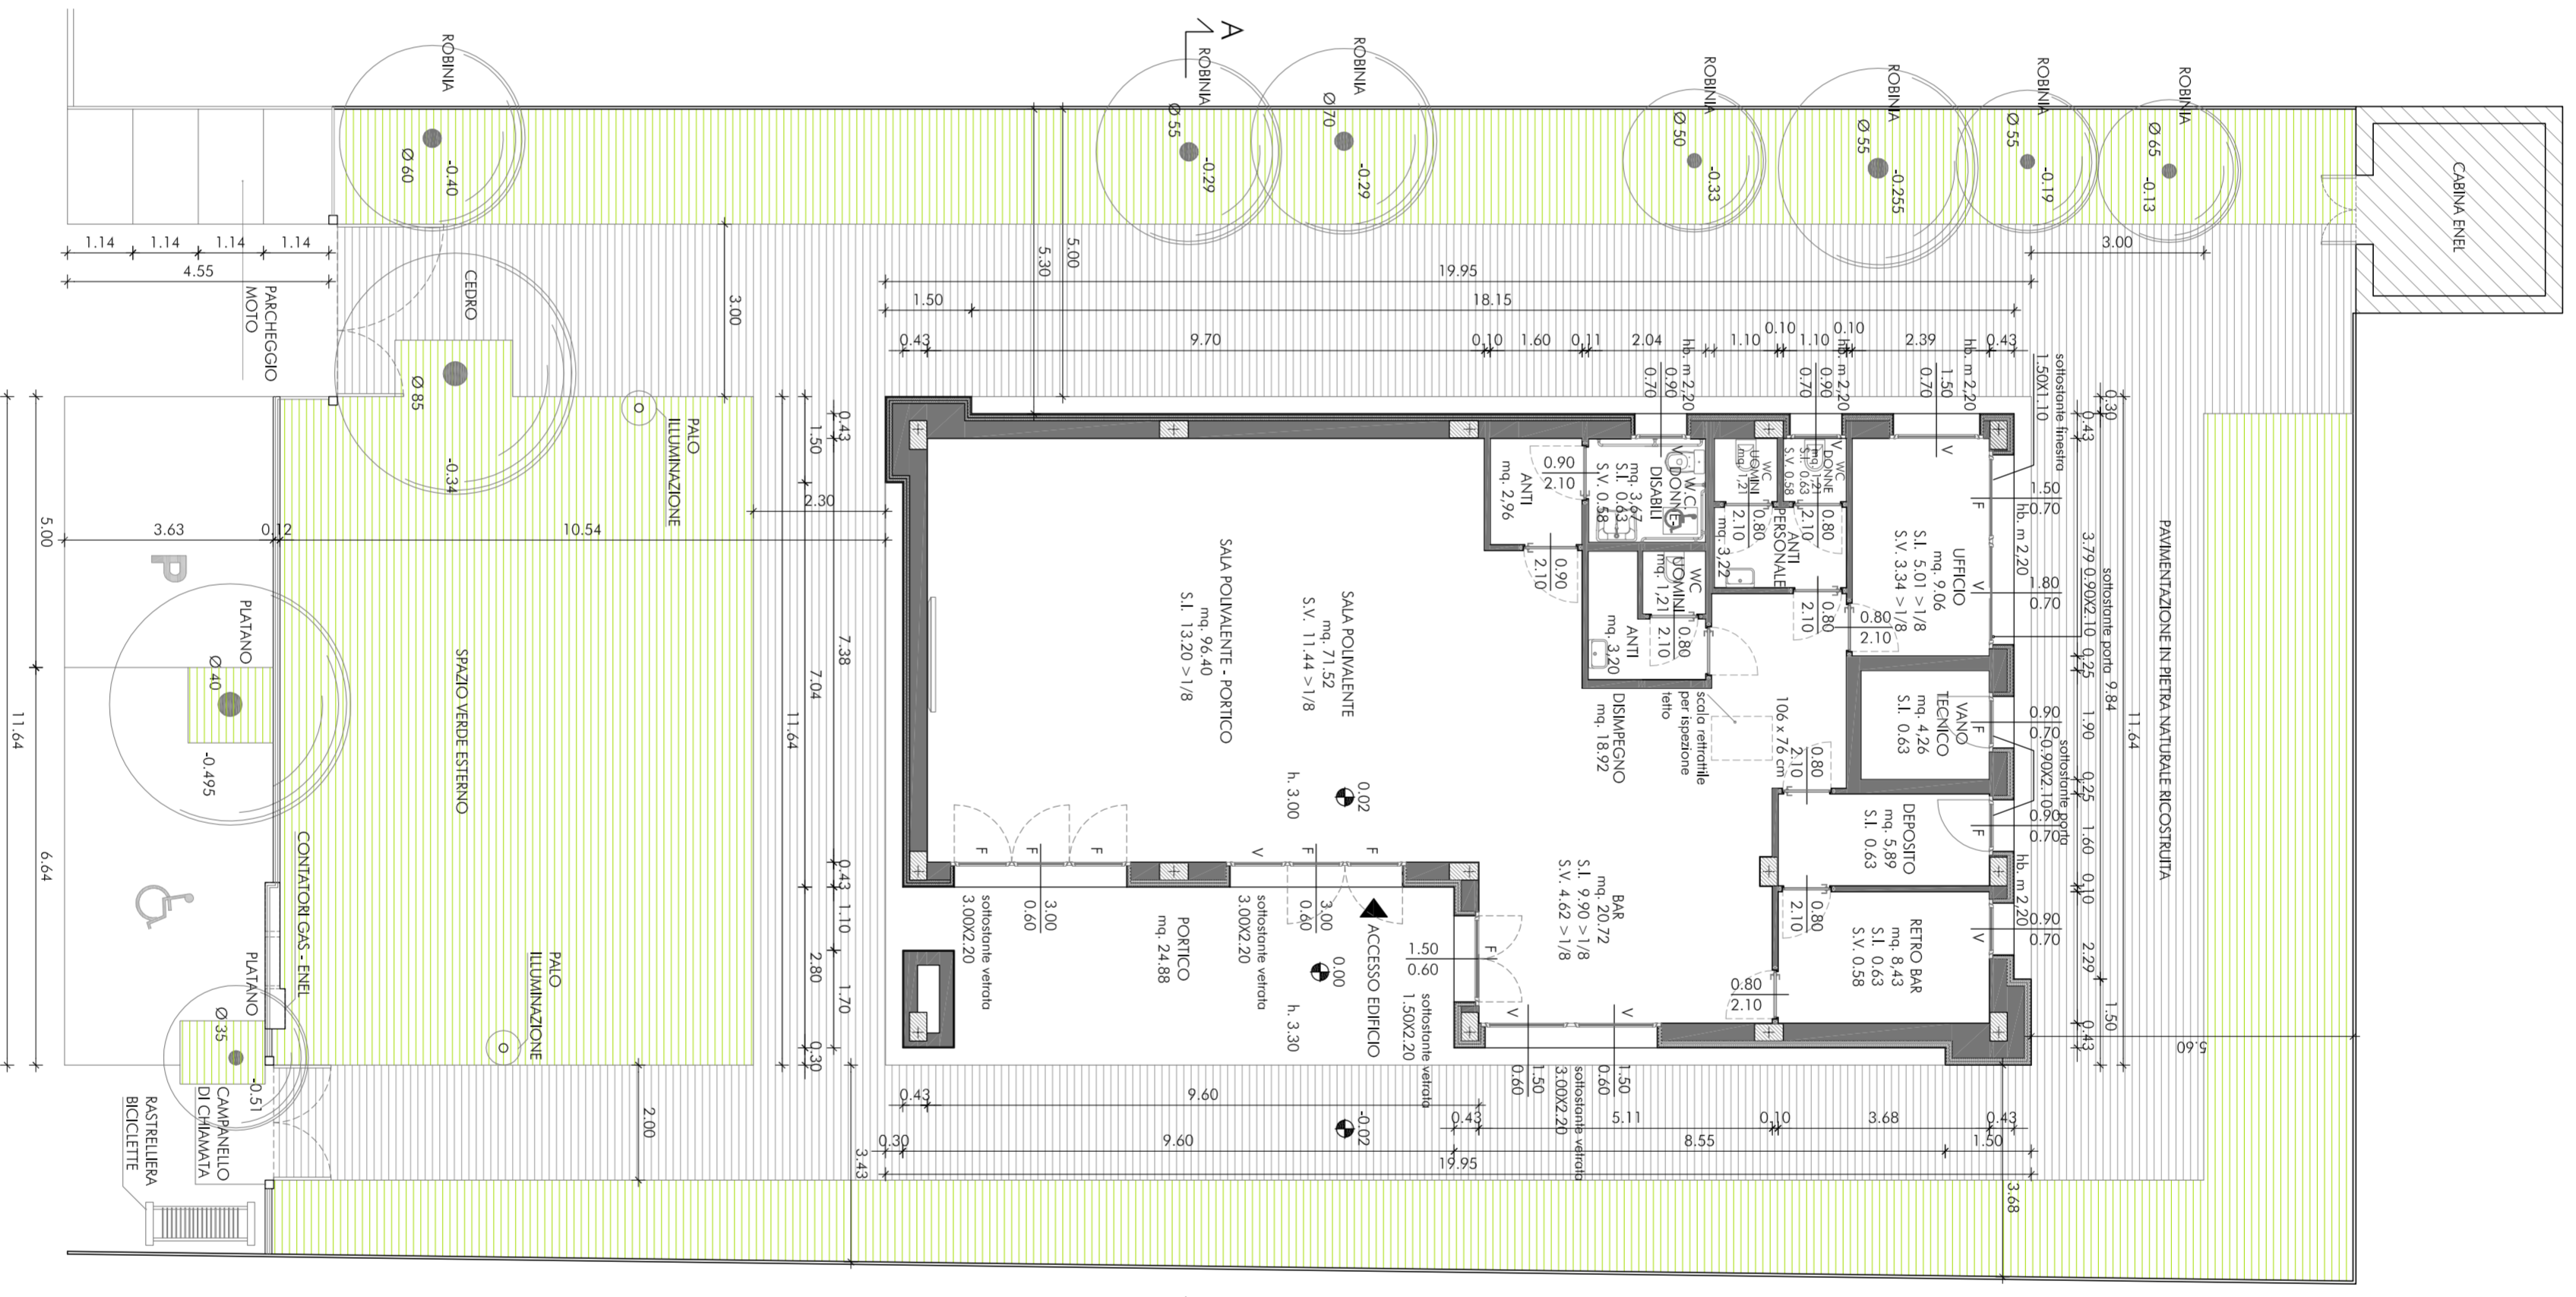

STRADA INTERNA DI COLLEGAMENTO ALLA VIA EMILIA

PIANTA COPERTURA

SCALA 1:100

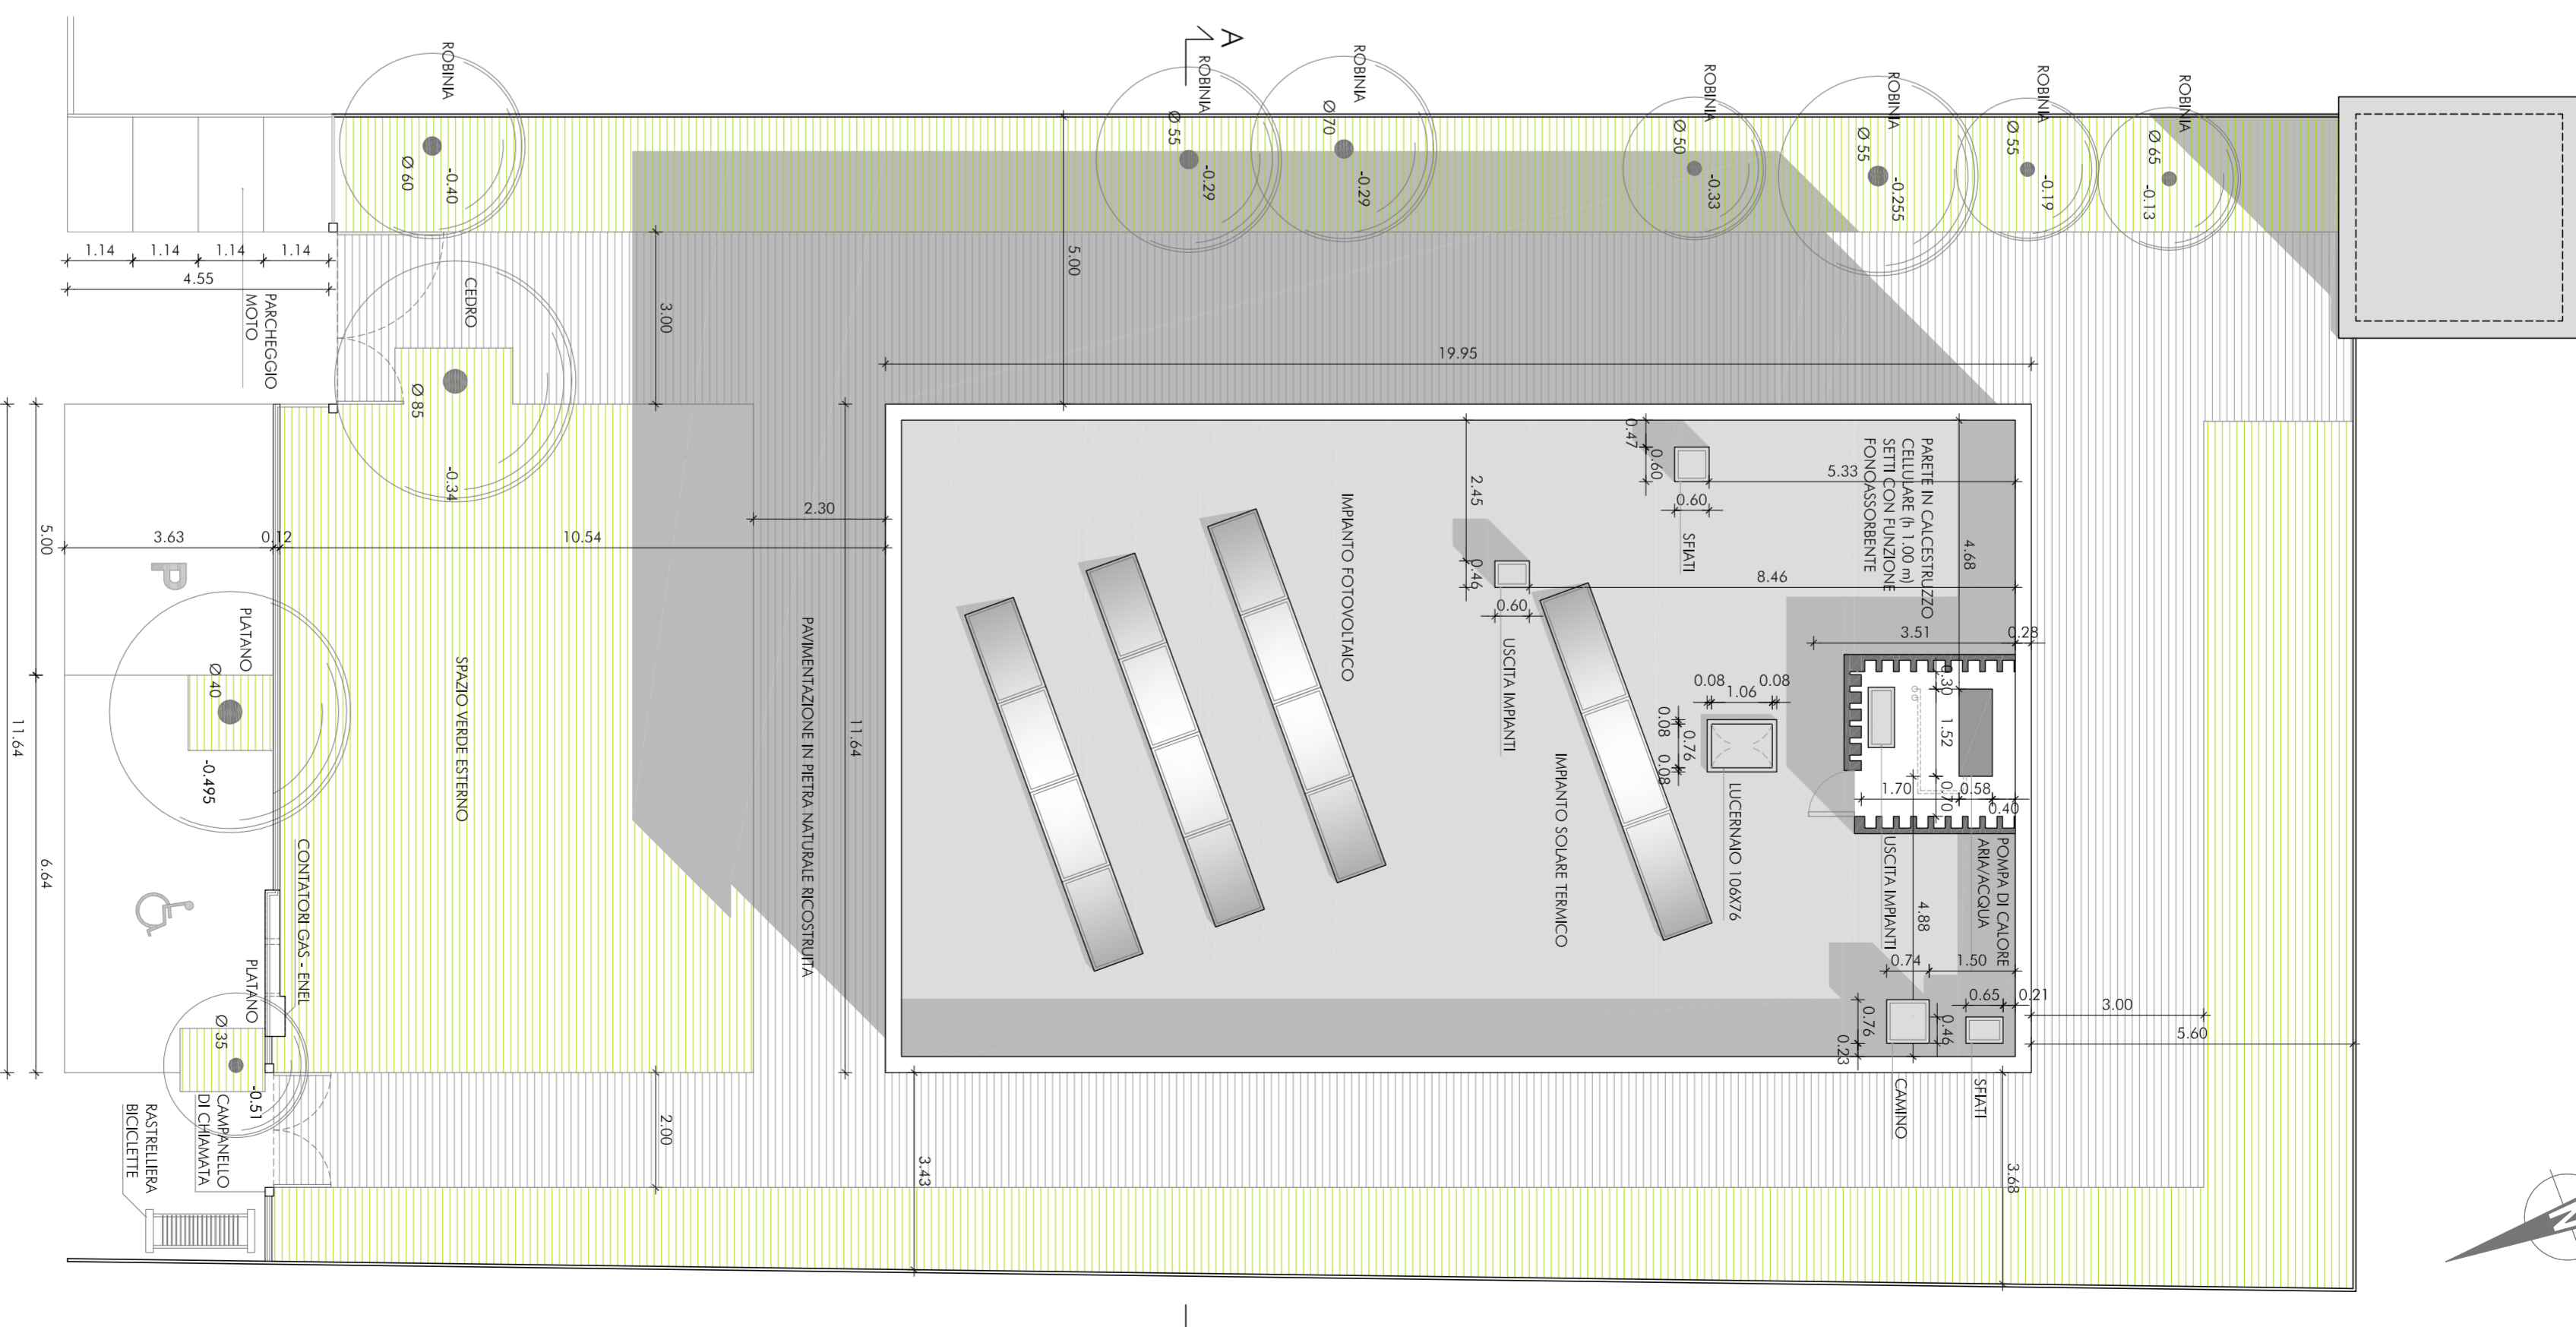

STRADA INTERNA DI COLLEGAMENTO ALLA VIA EMILIA

PLANIMETRIA

SCALA 1:200