

AZIENDA UNITA' SANITARIA LOCALE - RIMINI -

FORNITURA DI UN ACCELERATORE LINEARE PER RADIOTERAPIA ONCOLOGICA CON REALIZZAZIONE DEL FABBRICATO PRESSO L'OSPEDALE INFERMI DI RIMINI

DITTA:

SIEMENS S.p.a. in A.T.I. con S.CO.E.S.

PROGETTAZIONE

Ing. Gianfranco Brugnera	Siemens S.p.a.
Ing. Franco Casalboni	Impianti elettrici
Ing. Massimo Cavazzuti	Impianti meccanici
Ing. Alberto Frisoni	Impianti elettrici
Ing. Roberto Grotti	Coordinamento e progettazione architettonica
Ing. Vincenzo Lombardi	Opere in c.c.a.



OGGETTO

PROGETTO COME COSTRUITO

SCHEMI QUADRI ELETTRICI
S.C.O.E.S. S.p.a.
Sede Sociale: Via E. Benini, 10
47100 FORLÌ - Tel. 0543.480166
C.F. e P.IVA 00125290403


INSTALLATORE

D.F. ELETTROTECNICA S.R.L.


Via Maestri del Lavoro n°35
47100 Forlì (FC)
Tel. e Fax. 0543-722613
e-mail : dfelettrotecnica@iol.it

D.F. elettrotecnica srl
Via Maestri del Lavoro, 35
Tel./fax 0543.722613 - 47100 FORLÌ
C.F. e P.IVA 01436260408
Iscr. R.E.A. FO/196246


2	01/02/2005	REVISIONE TAVOLA (AS-BUILT)			
1	06/06/2003	REVISIONE ED INTEGRAZIONE DEL 06/06/2003	A.Frisoni	G.Santini	F.Casalboni
Rev	Data	Descrizione	Elaborato	Redatto	Verificato
SCALA			ELABORATO 12-8		
FORMATO					
N° REP.					
			I-01-044		

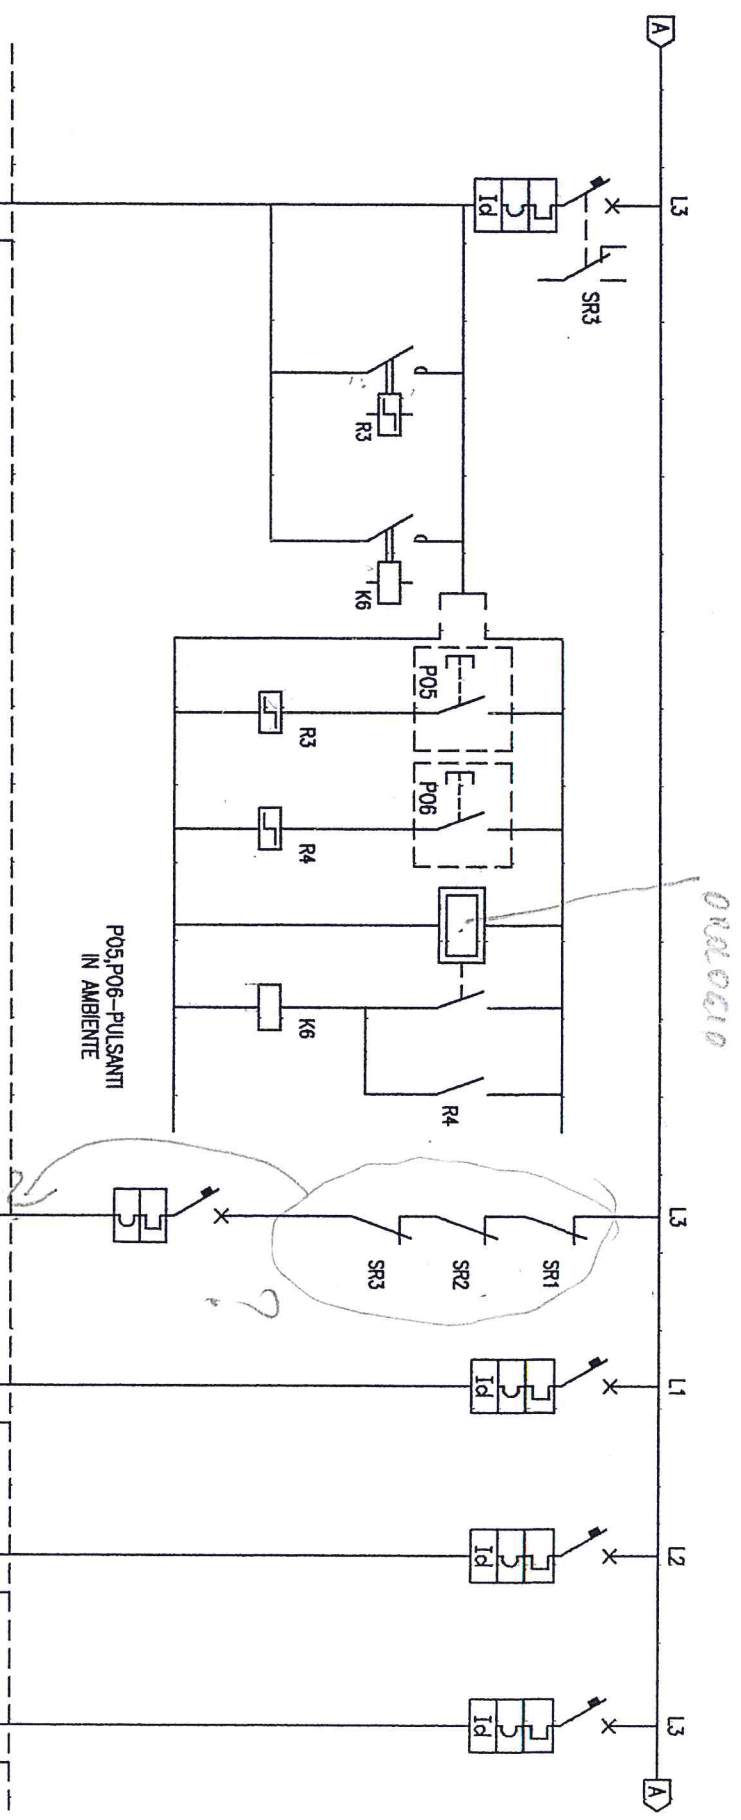

UTENZE		APPARECCHI		LINEE	
Sigla Circuito					
Servizio e/o Denominazione	LUCE CORRIDOIO INGRESSI				
Potenza / Corrente	kW/A				
Tipo					
Interruttore	Poli x In	A	2x10		
	Curva / P.I.	/kA	C / 10		
	Ir / Im	A			
	Sensibilità	A	0.03		
Differenziale	Classe / Temp.		AC / IST		
	Classe / In	/A			
Fusibile	Classe / In	/A			
Contattore	Classe / In	/A			
Termico	Campo di Reg.	A	AC1 / 20		
Tipo					
Formazione	mmq		FG7OR		
Lunghezza / Portata	m/A		5x2.5		
Committente	Oggetto	FORNITURA DI UN ACCELERATORE LINEARE PER RADIOTERAPIA ONCOLOGICA CON REALIZZAZIONE DEL FABBRICATO PRESSO L'OSPEDALE INFERMI DI RIMINI		Schema	
A.U.S.L. RIMINI					

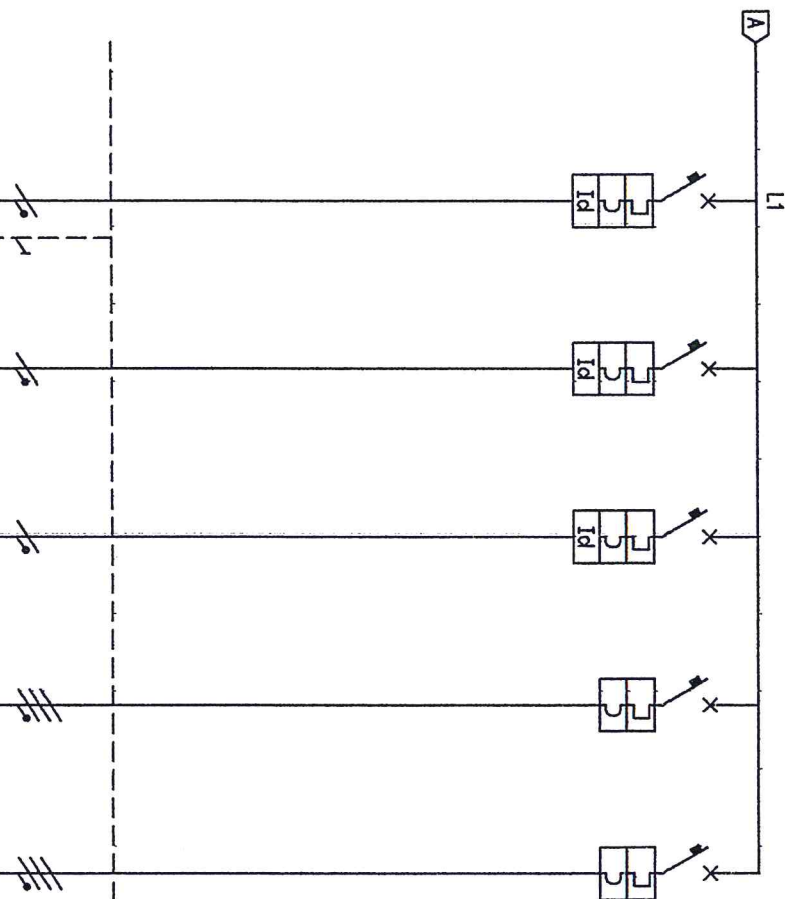

UTENZE		APPARECCHI		LINEE	
Segna Circuito					
Servizio e/o Denominazione					
Potenza / Corrente					
Tipo					
Interruttore					
Poli x In					
Curva / P.I.					
I _r / I _m					
Differenziale					
Sensibilità					
Classe / Temp.					
Fusibile					
Classe / In					
Contattore					
Classe / In					
Termico					
Campo di Reg.					
Tipo					
Formazione					
Lunghezza / Portata					
Linee					
Comittente					
A.U.S.L. RIMINI					
Oggetto					
FORNITURA DI UN ACCELERATORE LINEARE PER RADIOTERAPIA ONCOLOGICA CON REALIZZAZIONE DEL FABBRICATO PRESSO L'OSPEDALE INFERMI DI RIMINI					
Schema					
QUADRO GENERALE UNITA' Q.G.U. - SEZIONE PRIVILEGIATA					
Rev.	0	Pag.	8 di 12		
Data	06/06/2003				
N° Rep.	1-01-044				

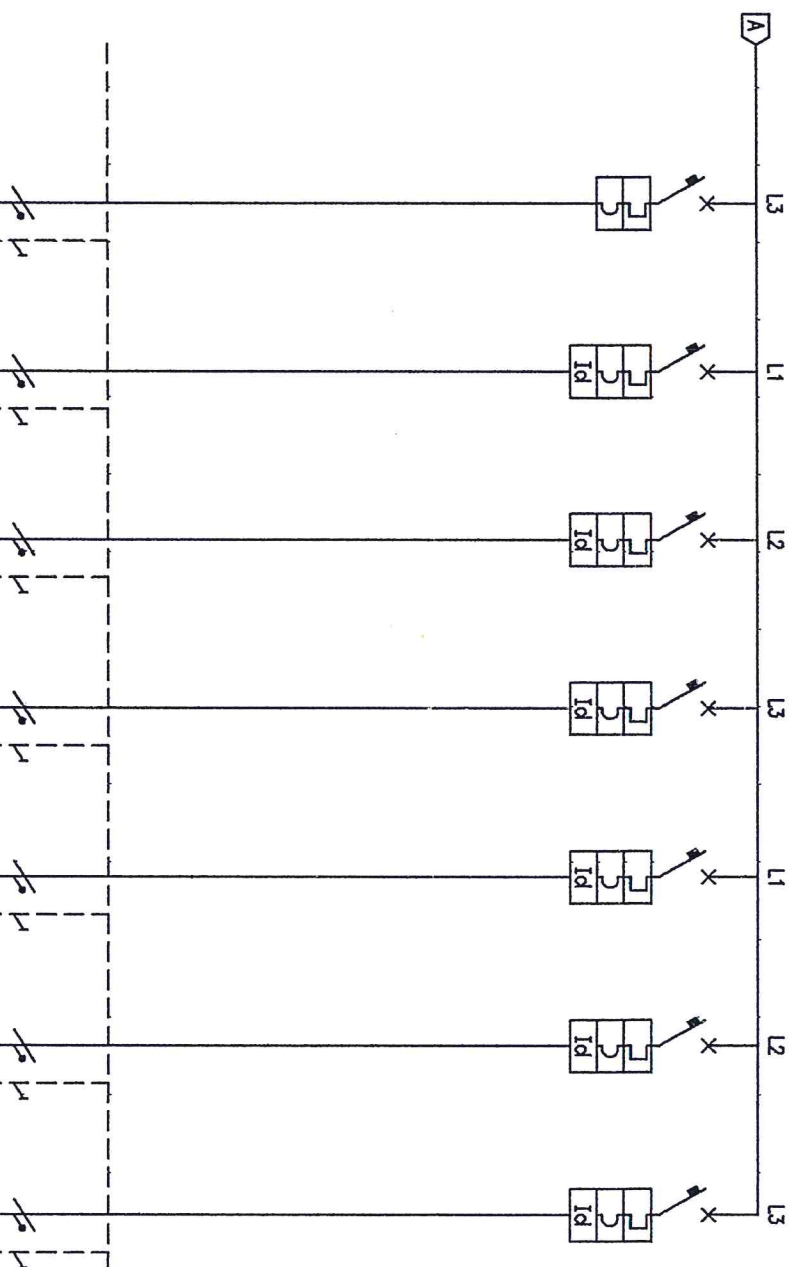


LINEE		APPARECCHI		UTENZE	
Sigla Circuito					
Servizio e/o Denominazione					
Potenza / Corrente					
Tipo					
Interruttore					
Poi x In	A	2x40	2x16	2x16	2x16
Curva / P.L.	/kA	D / 10	C / 10	C / 10	C / 10
I _r / I _m	A				
Sensibilità	A		0.03	0.03	0.03
Differenziale					
Classe / Temp.	A		A / IST	A / IST	A / IST
Fusibile					
Classe / In	/A				
Contattore					
Classe / In	/A				
Termico					
Campo di Reg.	A				
Tipo					
Formazione	mmq	FG70R	FG70R	FG70R	FG70R
Lunghezza / Portata	m/A	3x25	3x6	3x6	3x2.5
Committente		Oggetto	Schema		
A.U.S.L. RIMINI		FORNITURA DI UN ACCELERATORE LINEARE PER RADIOTERAPIA ONCOLOGICA CON REALIZZAZIONE DEL FABBRICATO PRESSO L'OSPEDALE INFERMI DI RIMINI	QUADRO GENERALE UNITA' Q.G.U. - SEZIONE CONTINUITA'		
			Rev. 0	Pag. 10 di 12	
			Data	06/06/2003	
			N° Rep.	1-01-044	

01	02	03	04	05	06	07	08	09	10	11	12	13	14
----	----	----	----	----	----	----	----	----	----	----	----	----	----

CIRCUITI ½ MARCIA/ARRESTO ACCELERATORI

C101/2.1-F

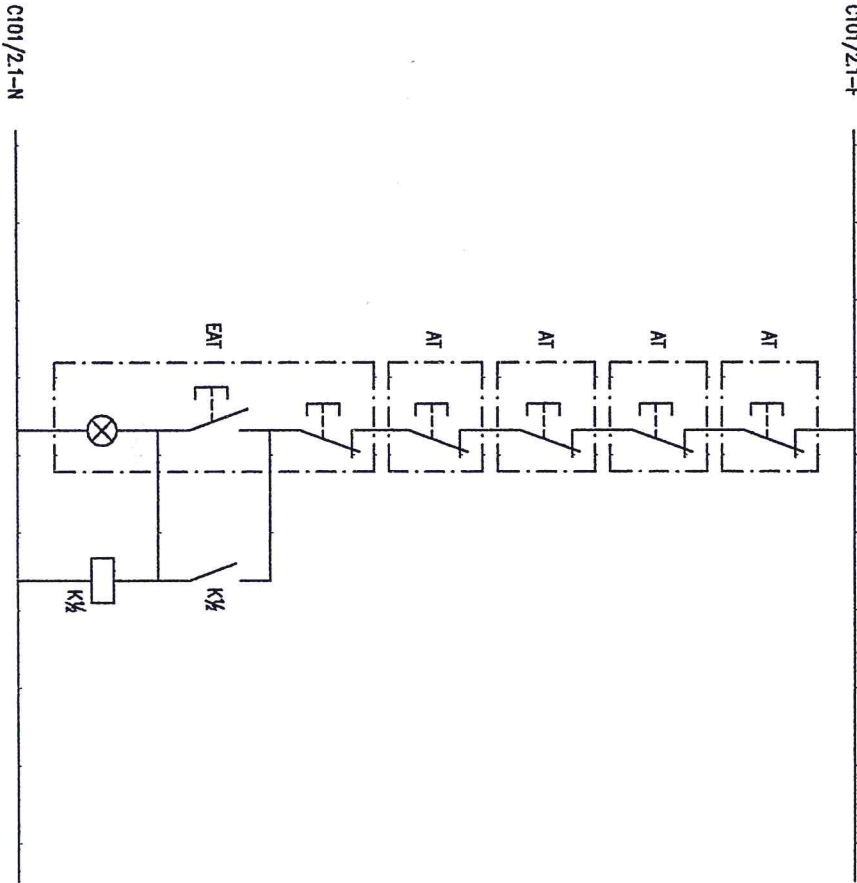

AT - PULSANTE DI EMERGENZA
(IN SALA D'ESAME)


EAT - PULSANTERA DI COMANDO MARCIA/ARRESTO
(IN SALA CONTROLLO)

COLLEGAMENTI IN CAMPO
CON CAVO FROH2R 450/750 V 4x1.5 mmq

Commitgente A.U.S.L. RIMINI		Oggetto FORNITURA DI UN ACCELERATORE LINEARE PER RADIOTERAPIA ONCOLOGICA CON REALIZZAZIONE DEL FABBRICATO PRESSO L'OSPEDALE INFERMI DI RIMINI		Schema QUADRO GENERALE UNITA' Q.G.U. - SEZIONE CONTINUITA'		Rev. 0 Pag. 11 di 12
						Data 06/06/2003
						N° Rep. I-01-044

01	02	03	04	05	06	07	08	09	10	11	12	13	14
----	----	----	----	----	----	----	----	----	----	----	----	----	----

CIRCUITO 3 MARCIA/ARRESTO SIMULATORE

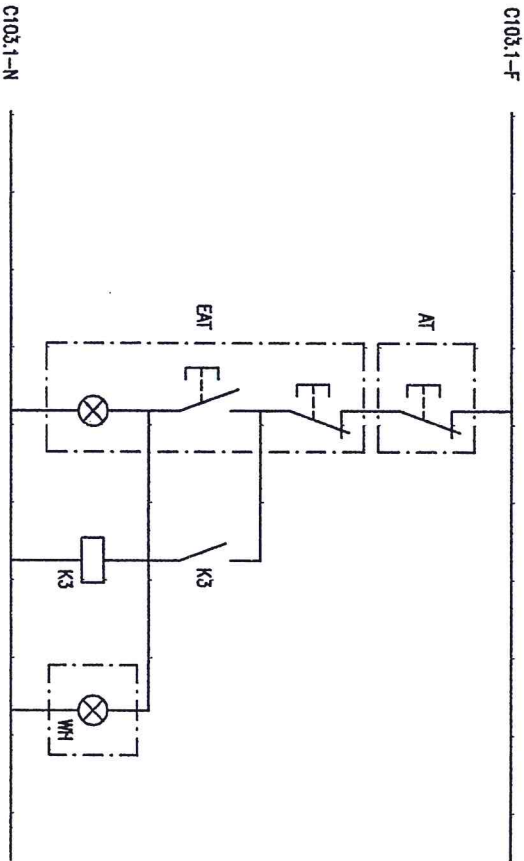

AT - PULSANTE DI EMERGENZA
(IN SALA D'ESAME)

EAT - PULSANTERA DI COMANDO MARCIA/ARRESTO
(IN SALA D'ESAME)

WH - LAMPADA SEGNALE APPARECCHIO ACCESSO
(ESTERNO SALA D'ESAME)

COLLEGAMENTI IN CAMPO
CON CAVO FROR 450/750 V 4x1,5 mmq

Committente		Oggetto		Schema		Rev.		Pag.	
A.U.S.L. RIMINI		FORNITURA DI UN ACCELERATORE LINEARE PER RADIOTERAPIA ONCOLOGICA CON REALIZZAZIONE DEL FABBRICATO PRESSO L'OSPEDALE INFERMI DI RIMINI		QUADRO GENERALE UNITA' Q.G.U. - SEZIONE CONTINUITA'		0		12 di 12	
						Data		06/06/2003	
						N° Rep.		1-01-044	