



IL DIRETTORE GENERALE
Dott. I. Trenti

IL DIRETTORE SANITARIO
Dott. L. Sircana

SERVIZIO UNICO ATTIVITA' TECNICHE
Ing. G. Bellettato

SERVIZIO UNICO ATTIVITA' TECNICHE
RESPONSABILE SEZIONE A.O.U. POLICLINICO
Ing. A. Bertacchi

TAV. 3.2.24 AS BUILT
PLANIMETRIA DISTRIBUTIVA
IMPIANTI DI
CLIMATIZZAZIONE BUNKER
E SALA CONTROLLO

IM10

NOVEMBRE 2017

MA0572017IM10.dwg

GRUPPO DI PROGETTAZIONE
Geom. C. Crasti
P.I. D. Cavani
P.I. A. Montanari
Dis. A.R. Malagoli

AZIENDA OSPEDALIERA DI MODENA

SERVIZIO TECNICO

PROG. C01/93 - POLICLINICO - CORPO "B" - PIANO SEMINTERRATO
SERVIZIO DI RADIOTERAPIA - APPALTO CONCORSO PER LA REALIZZAZIONE DEL
PRIMO STRALCIO FUNZIONALE DEL PADIGLIONE ALTA ENERGIA CON FORNITURA
ED INSTALLAZIONE DI UN ACCELERATORE LINEARE

ELENCO ELABORATI

IL DIRETTORE GENERALE

Dott. A. Cavina

IL DIRIGENTE COORDINATORE

Ing. A. Bertacchi



GRUPPO DI LAVORO

Ing. A. Bertacchi
Geom. C. Crasti
P.i. A. Montanari
P.i. D. Cavani

PIANIMETRIA DISTRIBUTIVA IMPIANTI DI CLIMATIZZAZIONE BUNKER E SALA CONTROLLO	3.2.24
IMPIANTI DI CLIMATIZZAZIONE LOCALI DI SERVIZIO	3.2.26
IMPIANTO SECONDARIO DI CLIMAT. LOCALI DI SERVIZIO	3.2.27

DATA: Maggio 1995	Agg: Luglio '97
SCALA 1:100	

ASSOCIAZIONE TEMPORANEA D'IMPRESA :

**PHILIPS**

PHILIPS S.p.A. - Divisione Sistemi Medicali
Via G. Casati, 23 - 20052 MONZA Tel (039) 203.11.11



IMPRESA COSTRUZIONI

SCIANTI Dott. Ing. VALERIO
SCIANTI Geom. GIUSEPPE

fu CAMILLO-Società a responsabilità limitata


41100 MODENA

UFF.: PIAZZA XX SETTEMBRE 25-TEL. (059) 21.44.45-21.44.46 / FAX (059) 24.30.98





CENTRO IMPIANTI MODENA


IMPIANTI ELETTRICI CIVILI ZOOTECNICI INDUSTRIALI MODENA - via Zandonai, 52 - Tel. 059/37501

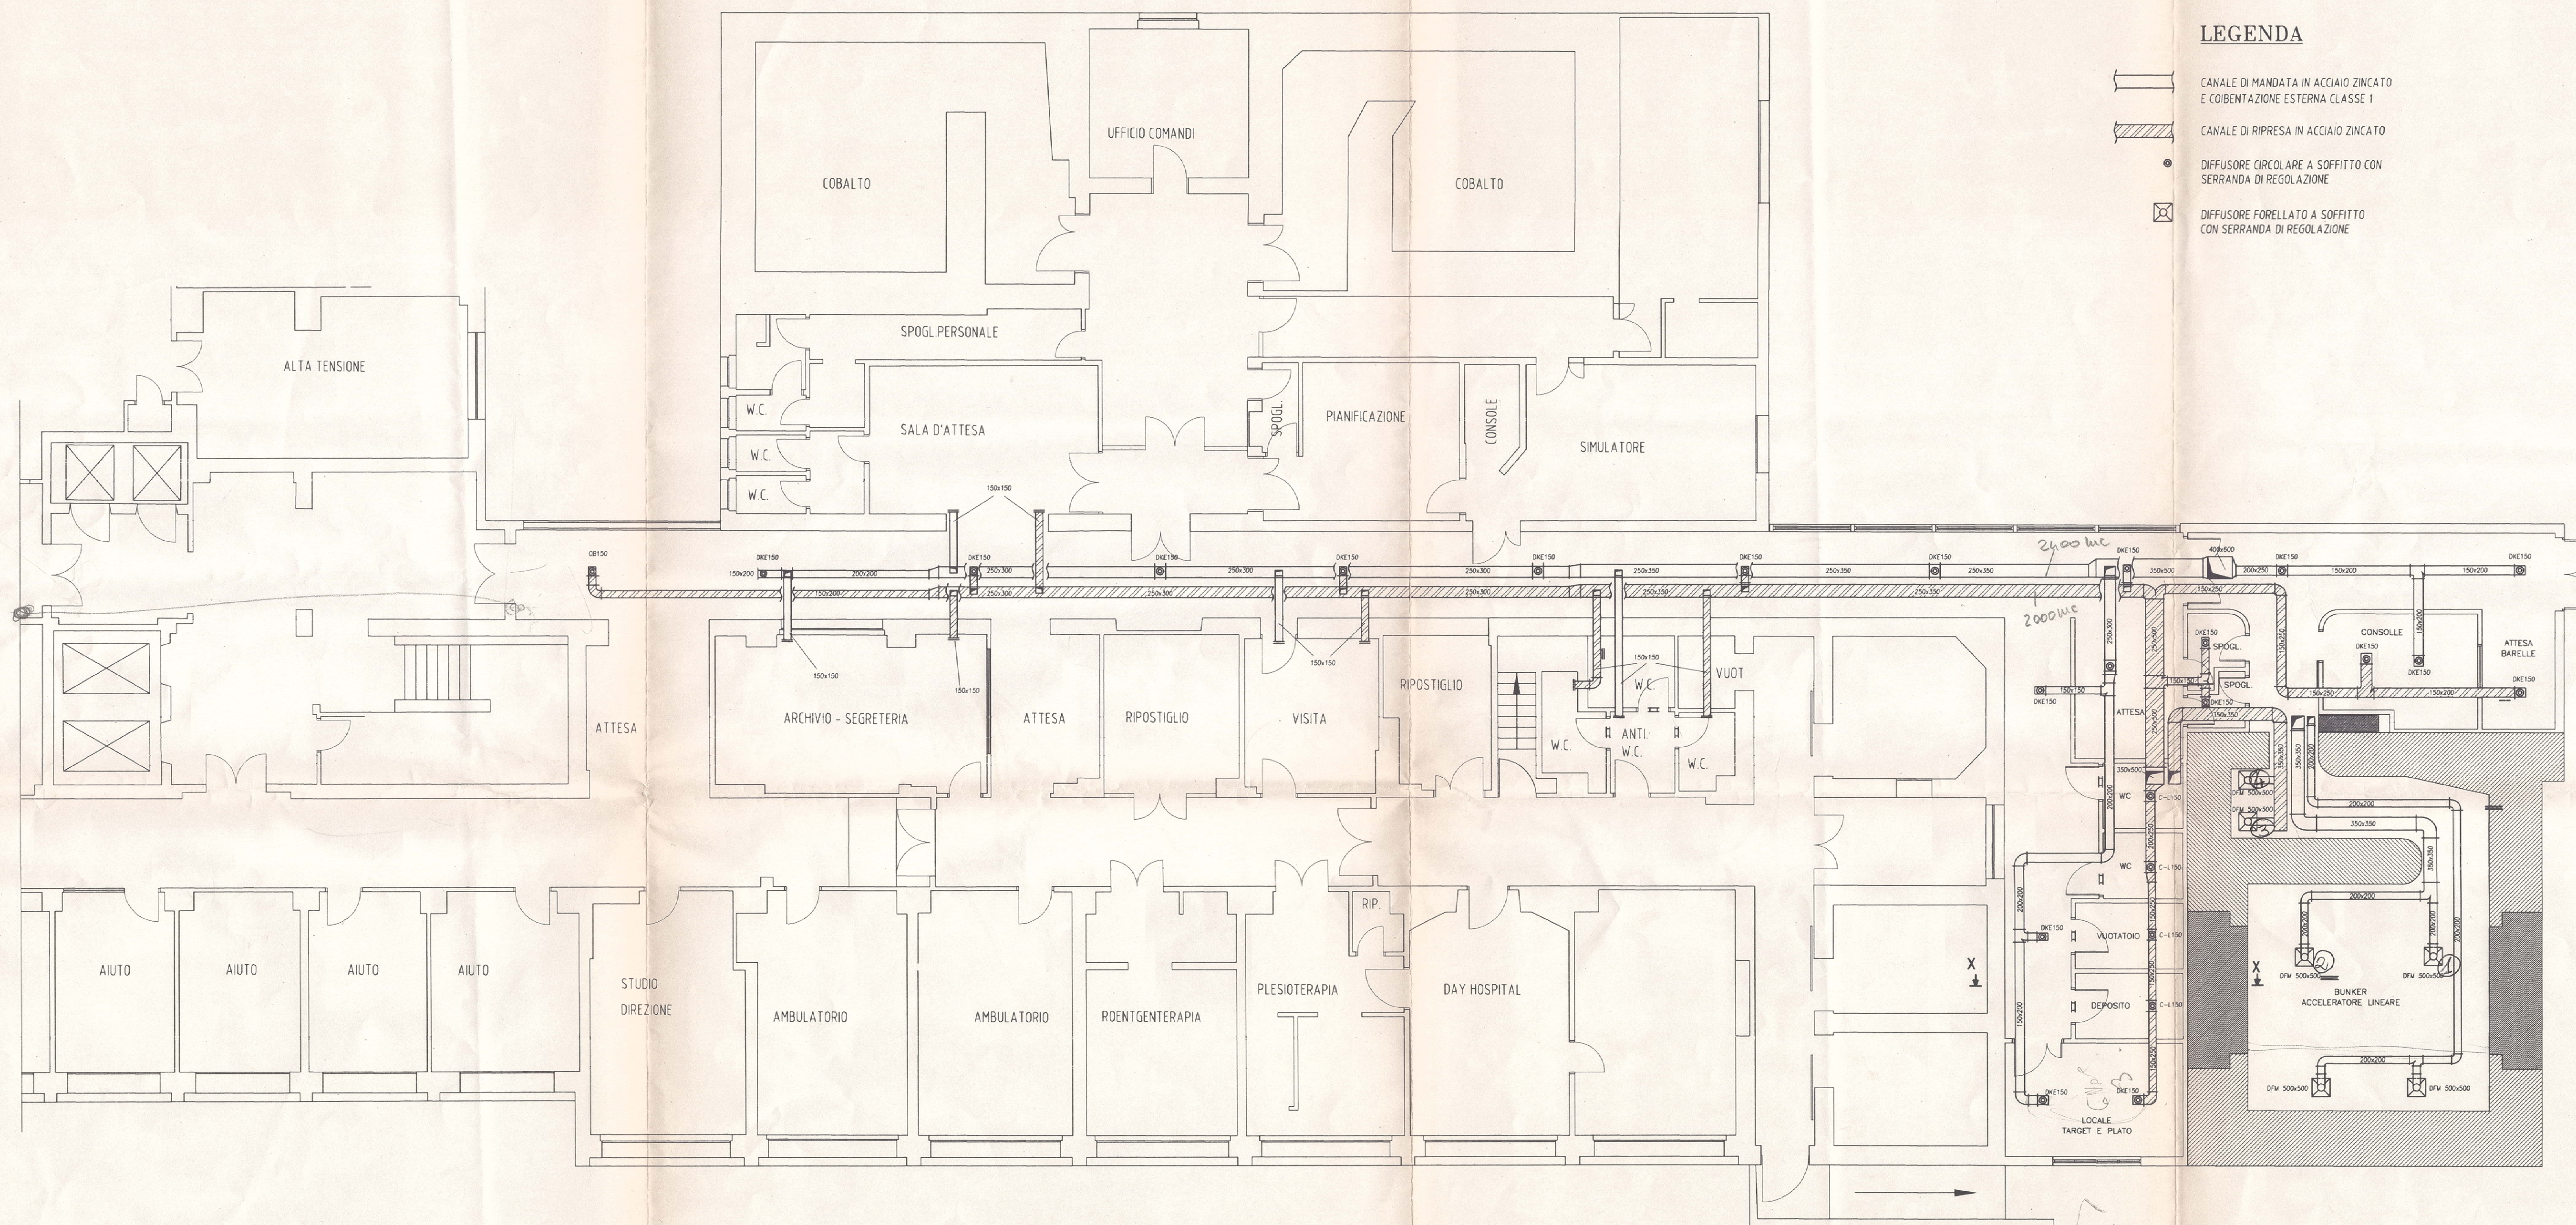


LEGENDA

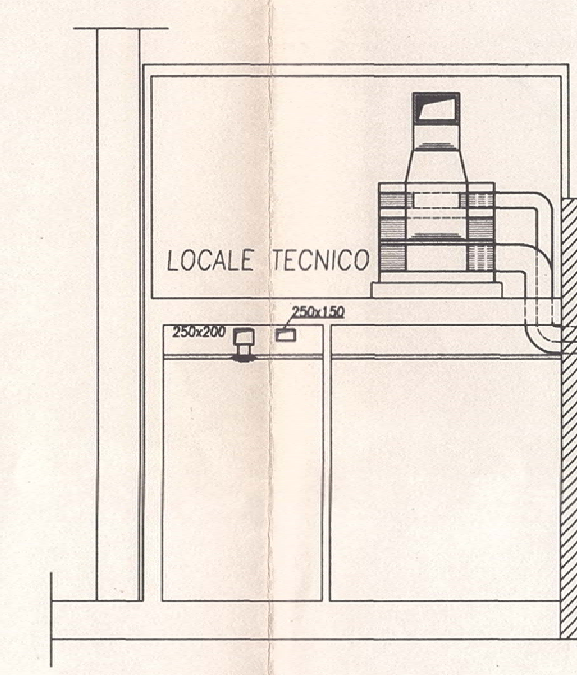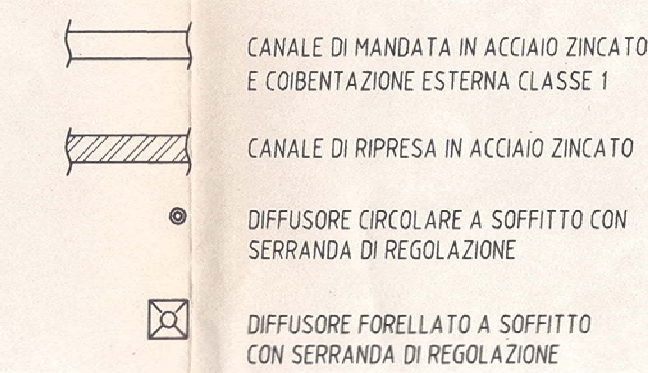

SEZIONE Y-Y

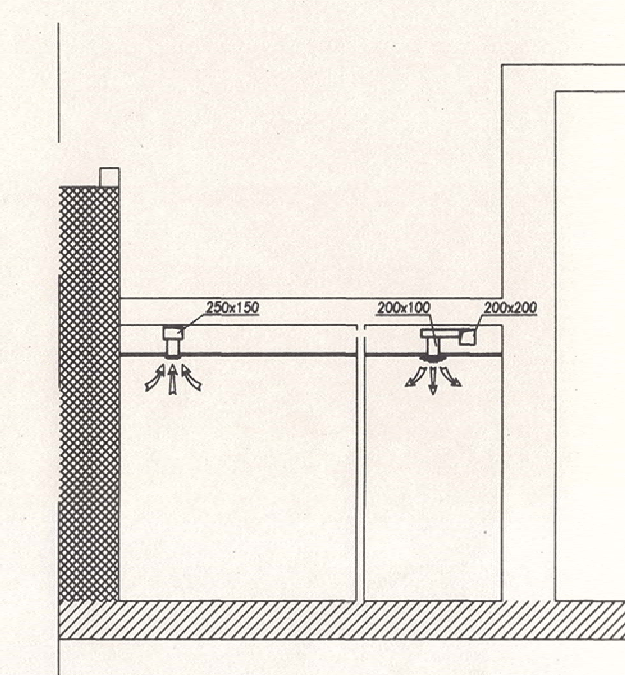

SEZIONE X-X

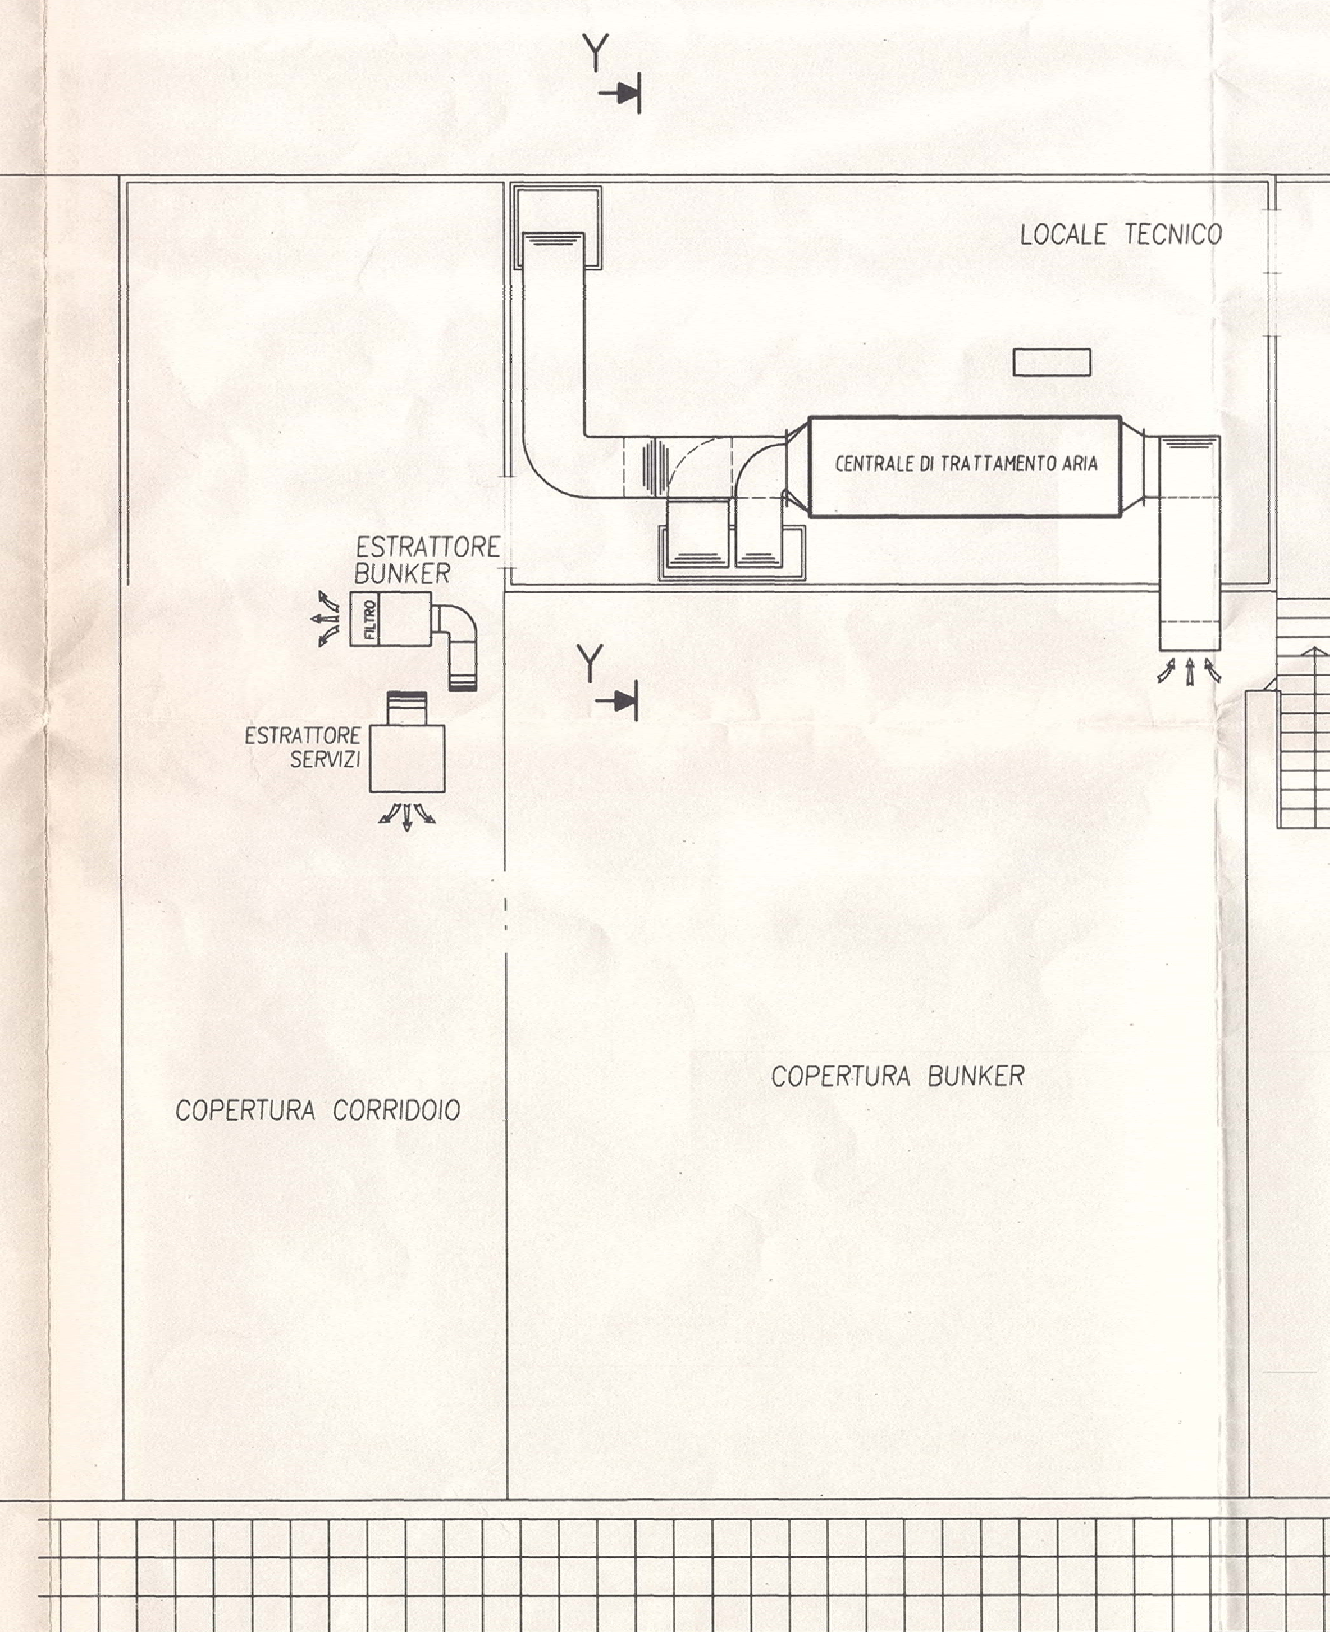

PIANTA LOCALE TECNICO