

TAV. 3.2.5 AS BUILT
 PLANIMETRIA
 PROTEZIONE RADIAZIONI
T3
 NOVEMBRE 2017
 MA0572017T3.dwg

GRUPPO DI PROGETTAZIONE
 Geom. C. Crasti
 P.I. D. Cavani
 P.I. A. Montanari
 Dis. A.R. Malagoli

AZIENDA OSPEDALIERA DI MODENA
 SERVIZIO TECNICO

PROG. C01/93 - POLICLINICO - CORPO "B" - PIANO SEMINTERRATO
 SERVIZIO DI RADIOTERAPIA - APPALTO CONCORSO PER LA REALIZZAZIONE DEL PRIMO STRALCIO FUNZIONALE DEL PADIGLIONE ALTA ENERGIA CON FORNITURA ED INSTALLAZIONE DI UN ACCELERATORE LINEARE

IL DIRETTORE GENERALE
 Dott. I. Trenti

IL DIRETTORE SANITARIO
 Dott. L. Sircona

SERVIZIO UNICO ATTIVITA' TECNICHE
 Ing. G. Bellettato

SERVIZIO UNICO ATTIVITA' TECNICHE RESPONSABILE SEZIONE A.O.U. POLICLINICO
 Ing. A. Bertacchi

IL DIRETTORE GENERALE
IL DIRETTORE GENERALE
 (Dot. Augusto Cavina)

IL DIRIGENTE COORDINATORE
 Ing. ...





ASSOCIAZIONE TEMPORANEA D'IMPRESA
 GRUPPO DI LAVORO:
 Ing. V. Scanti
 P.I. M. Greco
 P.I. G. Paffonari
 P.I. E. Valerio

PLANIMETRIA PIANO SEMINTERRATO PROTEZIONI RADIAZIONI
3.2.5

DATA: Marzo 1995
 Scala: 1:50

REGIONE EMILIA-ROMAGNA
 Servizio Prove e Test del Suo
 Registro Id. n. 1771 n. 1086
 Legge 5 Novembre 1971 n. 1086
 UFFICIO TECNICO ADDETTO
 Istruttore Tecnico

ELENCO ELABORATI
 2.11 Relazione tecnica opere edili ed impiantistiche
 2.12 Relazione tecnica protezione dai radiazioni ionizzanti
 2.13 Relazione geologica
 2.14 Calcoli tecnici dimensionamenti elementi strutturali
 2.15 Calcoli tecnici dimensionamento impianto elettrico
 2.16 Calcoli tecnici dimensionamento impianti meccanici
 2.17 Stampati illustrativi
 3.11 Planimetria d'equidistanza con sistemazione aree esterne
 3.12 Planimetria
 3.13 Planimetria schema loggiate
 3.21 Planimetria piano seminterrato
 3.22 Planimetria piano copertura e locali tecnici
 3.23 Planimetria piano seminterrato assetto distributivo locali
 3.24 Planimetria copertura con assetto distributivo
 3.25 Planimetria di progetto p. seminterrato dalle radiazioni
 3.26 Planimetria di progetto p. copertura dalle radiazioni
 3.27 Progetti
 3.28 Sezioni specifiche
 3.29 Nota delle fondazioni
 3.30 Esecuzioni per opere in elevazione e sola
 3.31 Planimetria spostamento linee elettriche esistenti
 3.32 Planimetria progetto linea est. di slim. cabina n.3
 3.33 Schema impianti di terra
 3.34 Schema elettrico quadro generale
 3.35 Schema elettrico quadro acceleratore lineare
 3.36 Schema elettrico quadro acceleratore lineare
 3.37 Schema elettrico quadro servizi ospedalieri
 3.38 Planimetria rete elettrica di distribuzione
 3.39 Planimetria quadri elettrici ed apparecchiature
 3.20 Planimetria collocazione corpi illuminanti e prese
 3.21 Planimetria collocazione impianti F.M.
 3.22 Planimetria impianto video circuito chiuso
 3.23 Planimetria impianti telefonici, dati, riomati
 3.24 Planimetria impianto di climatizzazione bunker e console
 3.25 Schema impianto climatizzazione bunker e console
 3.26 Planimetria impianto di climatizzazione locali servizi
 3.27 Planimetria impianto secondario di climatizzazione servizi
 3.28 Schema impianto impianti di climatizzazione servizi
 3.29 Planimetria impianto idrovetro
 3.30 Planimetria impianto antirumore
 3.31 Planimetria impianto gas medicali
 3.32 Planimetria impianto raffreddamento acceleratore lineare
 3.33 Planimetria apparecchiature nell'intercambio

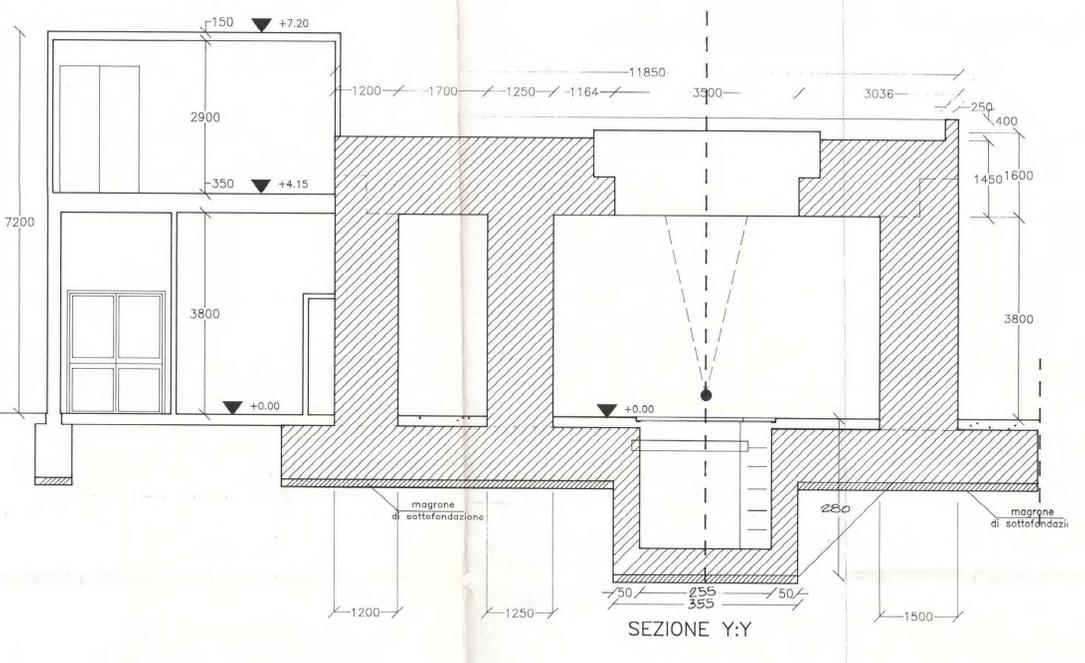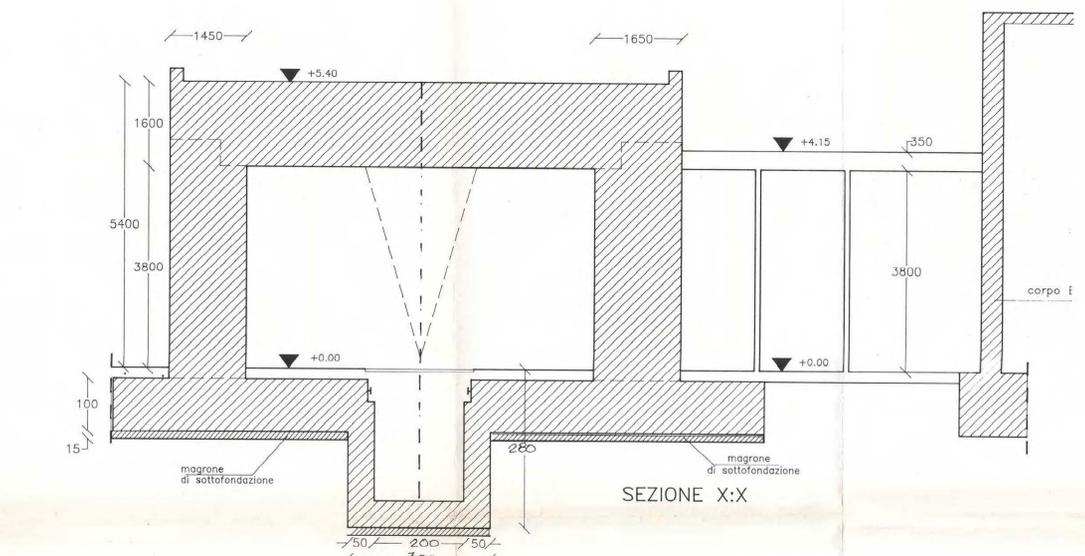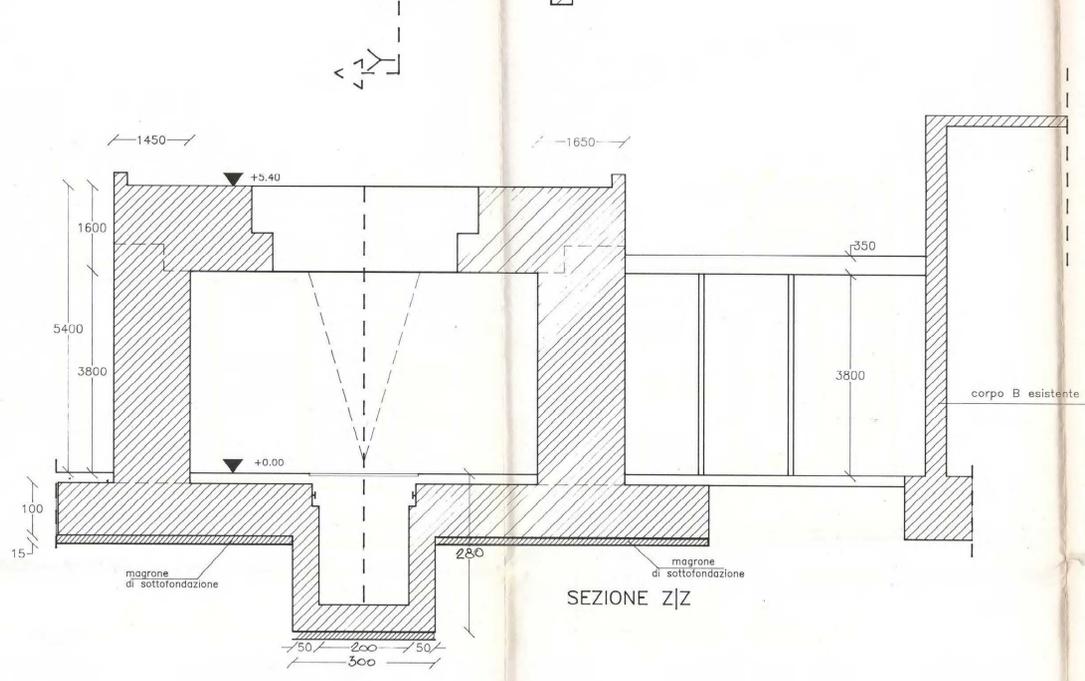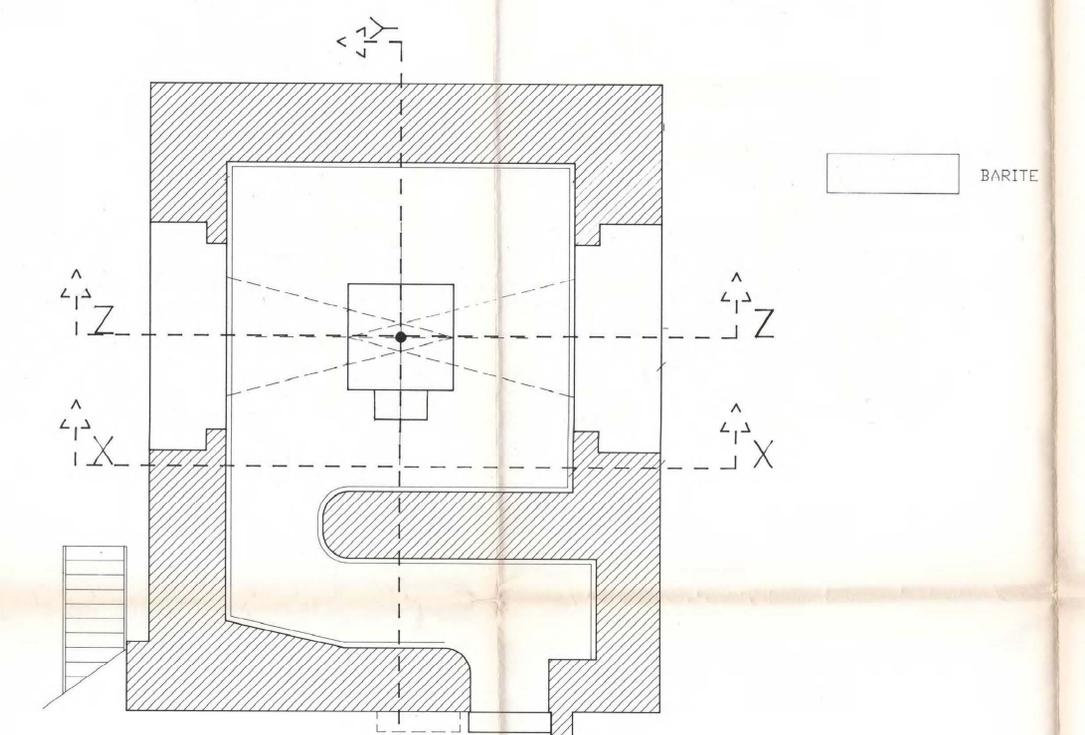

ASSOCIAZIONE TEMPORANEA D'IMPRESA :

PHILIPS
 PHILIPS S.p.a. - Divisione Sistemi Medicali
 Via G. Casati n.23 - 20052 MONZA Tel (039)2031

IMPRESA COSTRUZIONI
SCIANTI Dott. Ing. VALERIO
SCIANTI Geom. GIUSEPPE
 fu CAMILLO - Societa' a responsabilita' limitata
 41100 MODENA
 UFF: piazza ix settembre 29 - tel. (059) 214445-214346 / fax (059)243098

CENTRO IMPIANTI MODENA
 IMPIANTI ELETTRICI TECNOLOGICI OPERA SOSTITUZIONE INDUSTRIALI MODENA - Via Zandani 52 - Tel. 059/573197 Fax 059/573014