

PROGETTO MA/057/2017 - POLICLINICO - PIANO SEMINTERRATO
CORPO "B" - INTERCENTER - GARA ACQUISTO ACCELERATORI
LINEARI - TERAPIE RADIANTI - SOSTITUZIONE LINAC 1



TAV. 3.2.24 AS BUILT
PLANIMETRIA DISTRIBUTIVA
IMPIANTI DI
RAFFREDDAMENTO
ACCELERATORE LINEARE

GRUPPO DI PROGETTAZIONE
Geom. C. Crasti
P.I. D. Cavani
P.I. A. Montanari
Dis. A.R. Malagoli

IL DIRETTORE GENERALE
Dott. I. Trenti

IL DIRETTORE SANITARIO
Dott. L. Sircona

SERVIZIO UNICO ATTIVITA' TECNICHE
Ing. G. Bellettato

SERVIZIO UNICO ATTIVITA' TECNICHE
RESPONSABILE SEZIONE A.O.U. POLICLINICO
Ing. A. Bertacchi

NOVEMBRE 2017

IM0572017M11.dwg

AZIENDA OSPEDALIERA DI MODENA

SERVIZIO TECNICO

PROG. C01/93 - POLICLINICO - CORPO B' - PIANO SEMINTERRATO
SERVIZIO DI RADIOTERAPIA - APPALTO CONCORSO PER LA REALIZZAZIONE DEL
PRIMO STRALCIO FUNZIONALE DEL PADIGLIONE ALTA ENERGIA CON FORNITURA
ED INSTALLAZIONE DI UN ACCELERATORE LINEARE

ELENCO ELABORATI

IL DIRETTORE GENERALE
Dott. A. Cavani

IL DIRIGENTE COORDINATORE
Ing. A. Bertacchi




GRUPPO DI LAVORO
Ing. A. Bertacchi
Geom. C. Crasti
P.I. A. Montanari
P.I. D. Cavani

PLANIMETRIA DISTRIBUTIVA
IMPIANTI DI RAFFREDDAMENTO
ACCELERATORE LINEARE 3.2.32
APPARECCHIATURE
ELETTROMECCANICHE E LORO
DISTRIBUZIONE 3.2.33

DATA: Maggio 1995
SCALA: 1:50
App. Luglio '97

ASSOCIAZIONE TEMPORANEA D'IMPRESA:

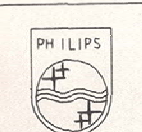

PHILIPS

PHILIPS S.p.A. - Divisione Sistemi Medici
Via G. Casotti, 23 - 20052 MONZA Tel. (039) 203.1




IMPRESA COSTRUZIONI
SCIANTI Dott. Ing. VALERIO
SCIANTI Geom. GIUSEPPE
fu CAMILLO - Società di responsabilità limitata
41100 MODENA
UFF. PIAZZA XX SETTEMBRE, 25 - TEL. (059) 21.44.45 - 21.44.46 / FAX (059) 24.30.98




Cim CENTRO IMPIANTI MODENA

IMPIANTI ELETTRICI CIVILI ZOOTECNICI INDUSTRIALI MODENA - Via Zandonati, 52 - Tel. 059/375014

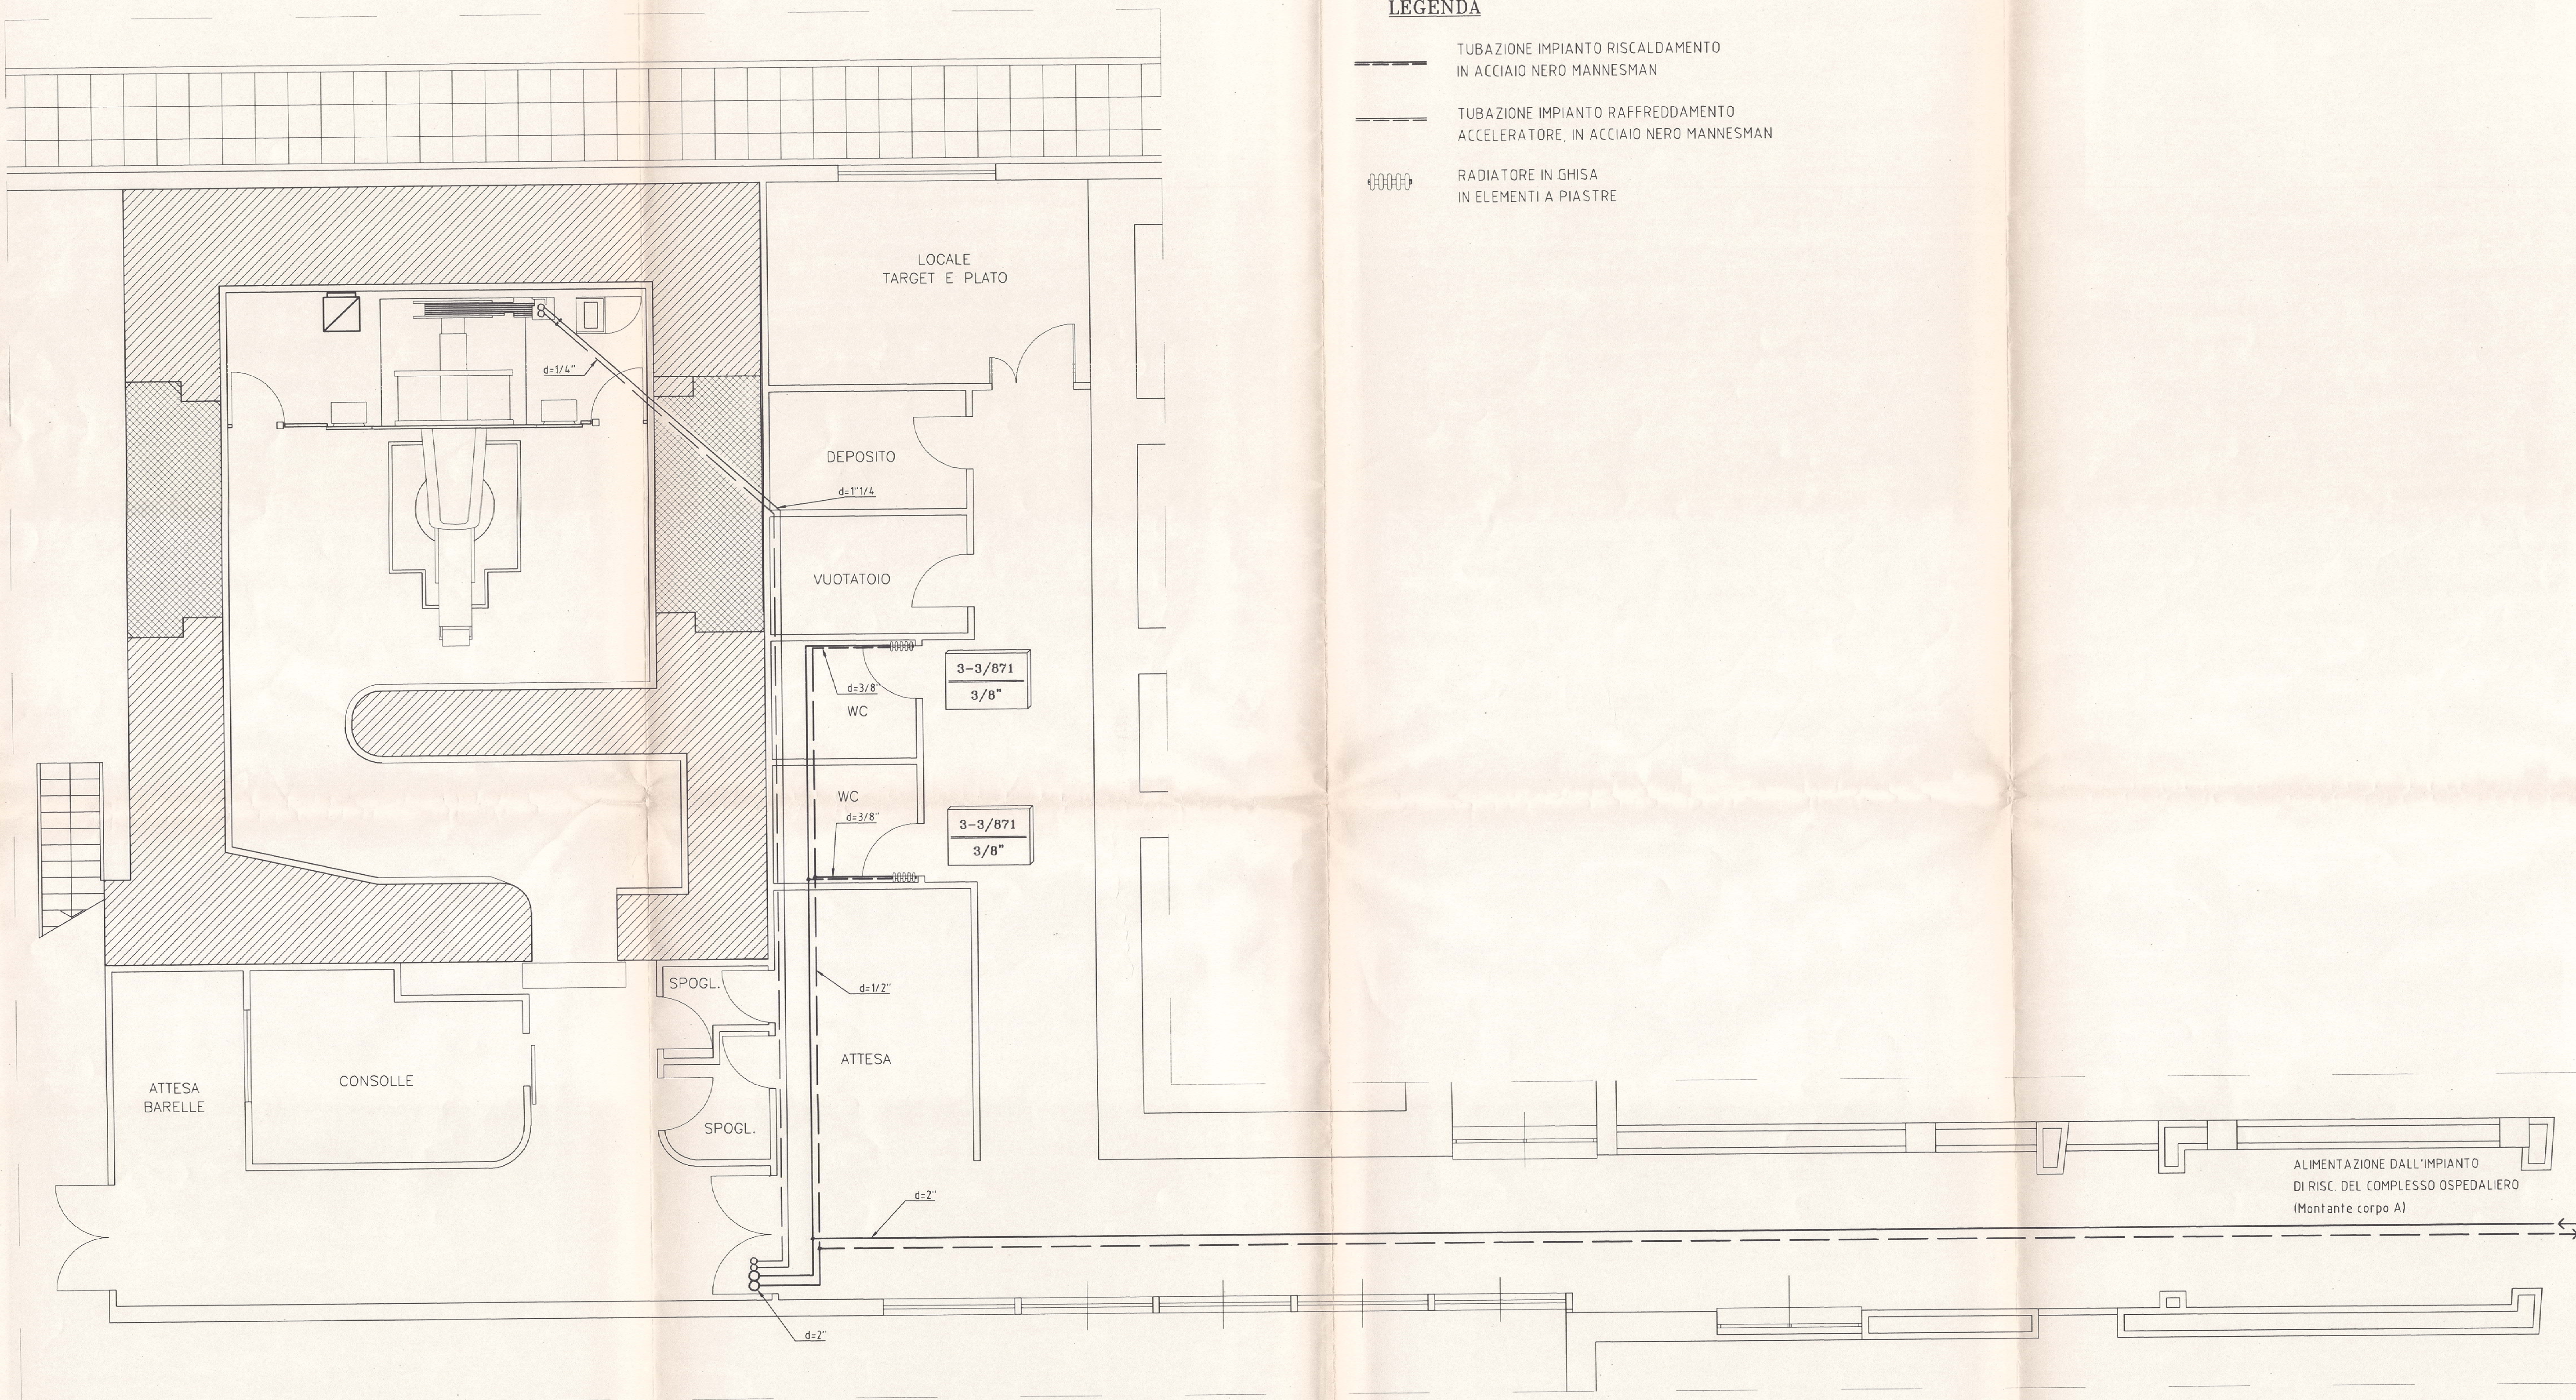

LEGENDA

- TUBAZIONE IMPIANTO RISCALDAMENTO
IN ACCIAIO NERO MANNESMAN
- TUBAZIONE IMPIANTO RAFFREDDAMENTO
ACCELERATORE, IN ACCIAIO NERO MANNESMAN
- RADIATORE IN GHISA
IN ELEMENTI A PIASTRE

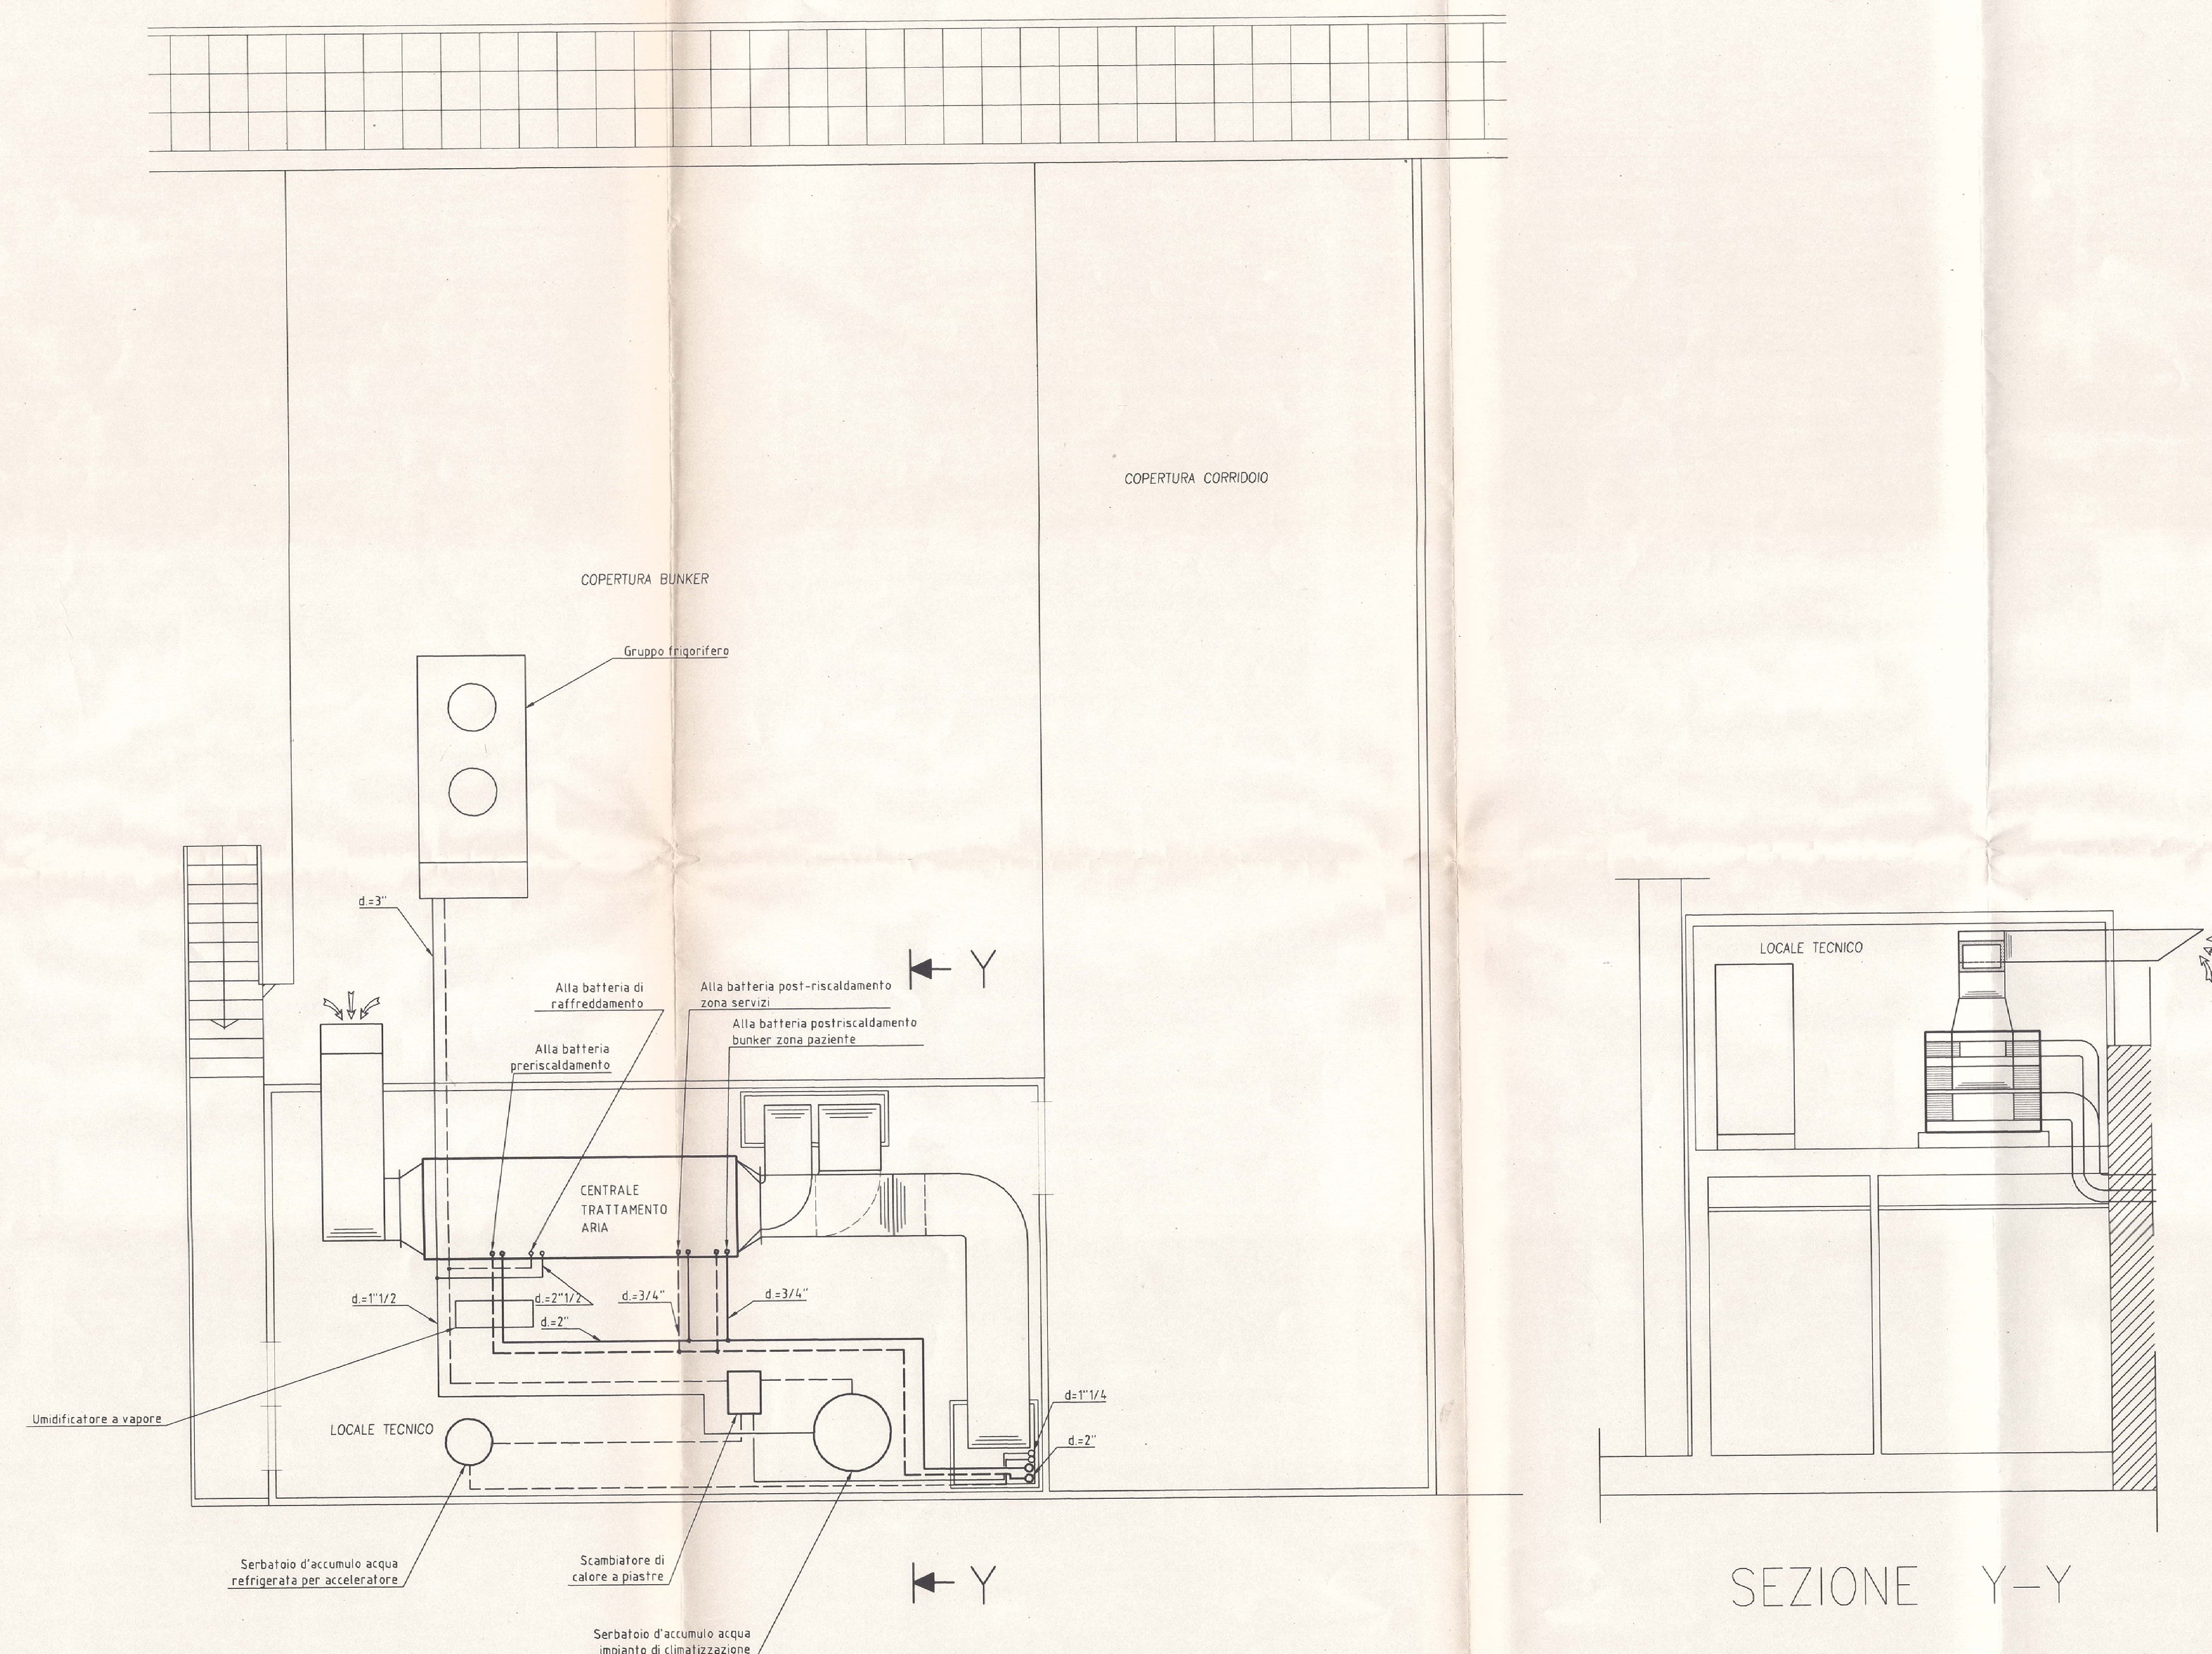

SEZIONE Y-Y