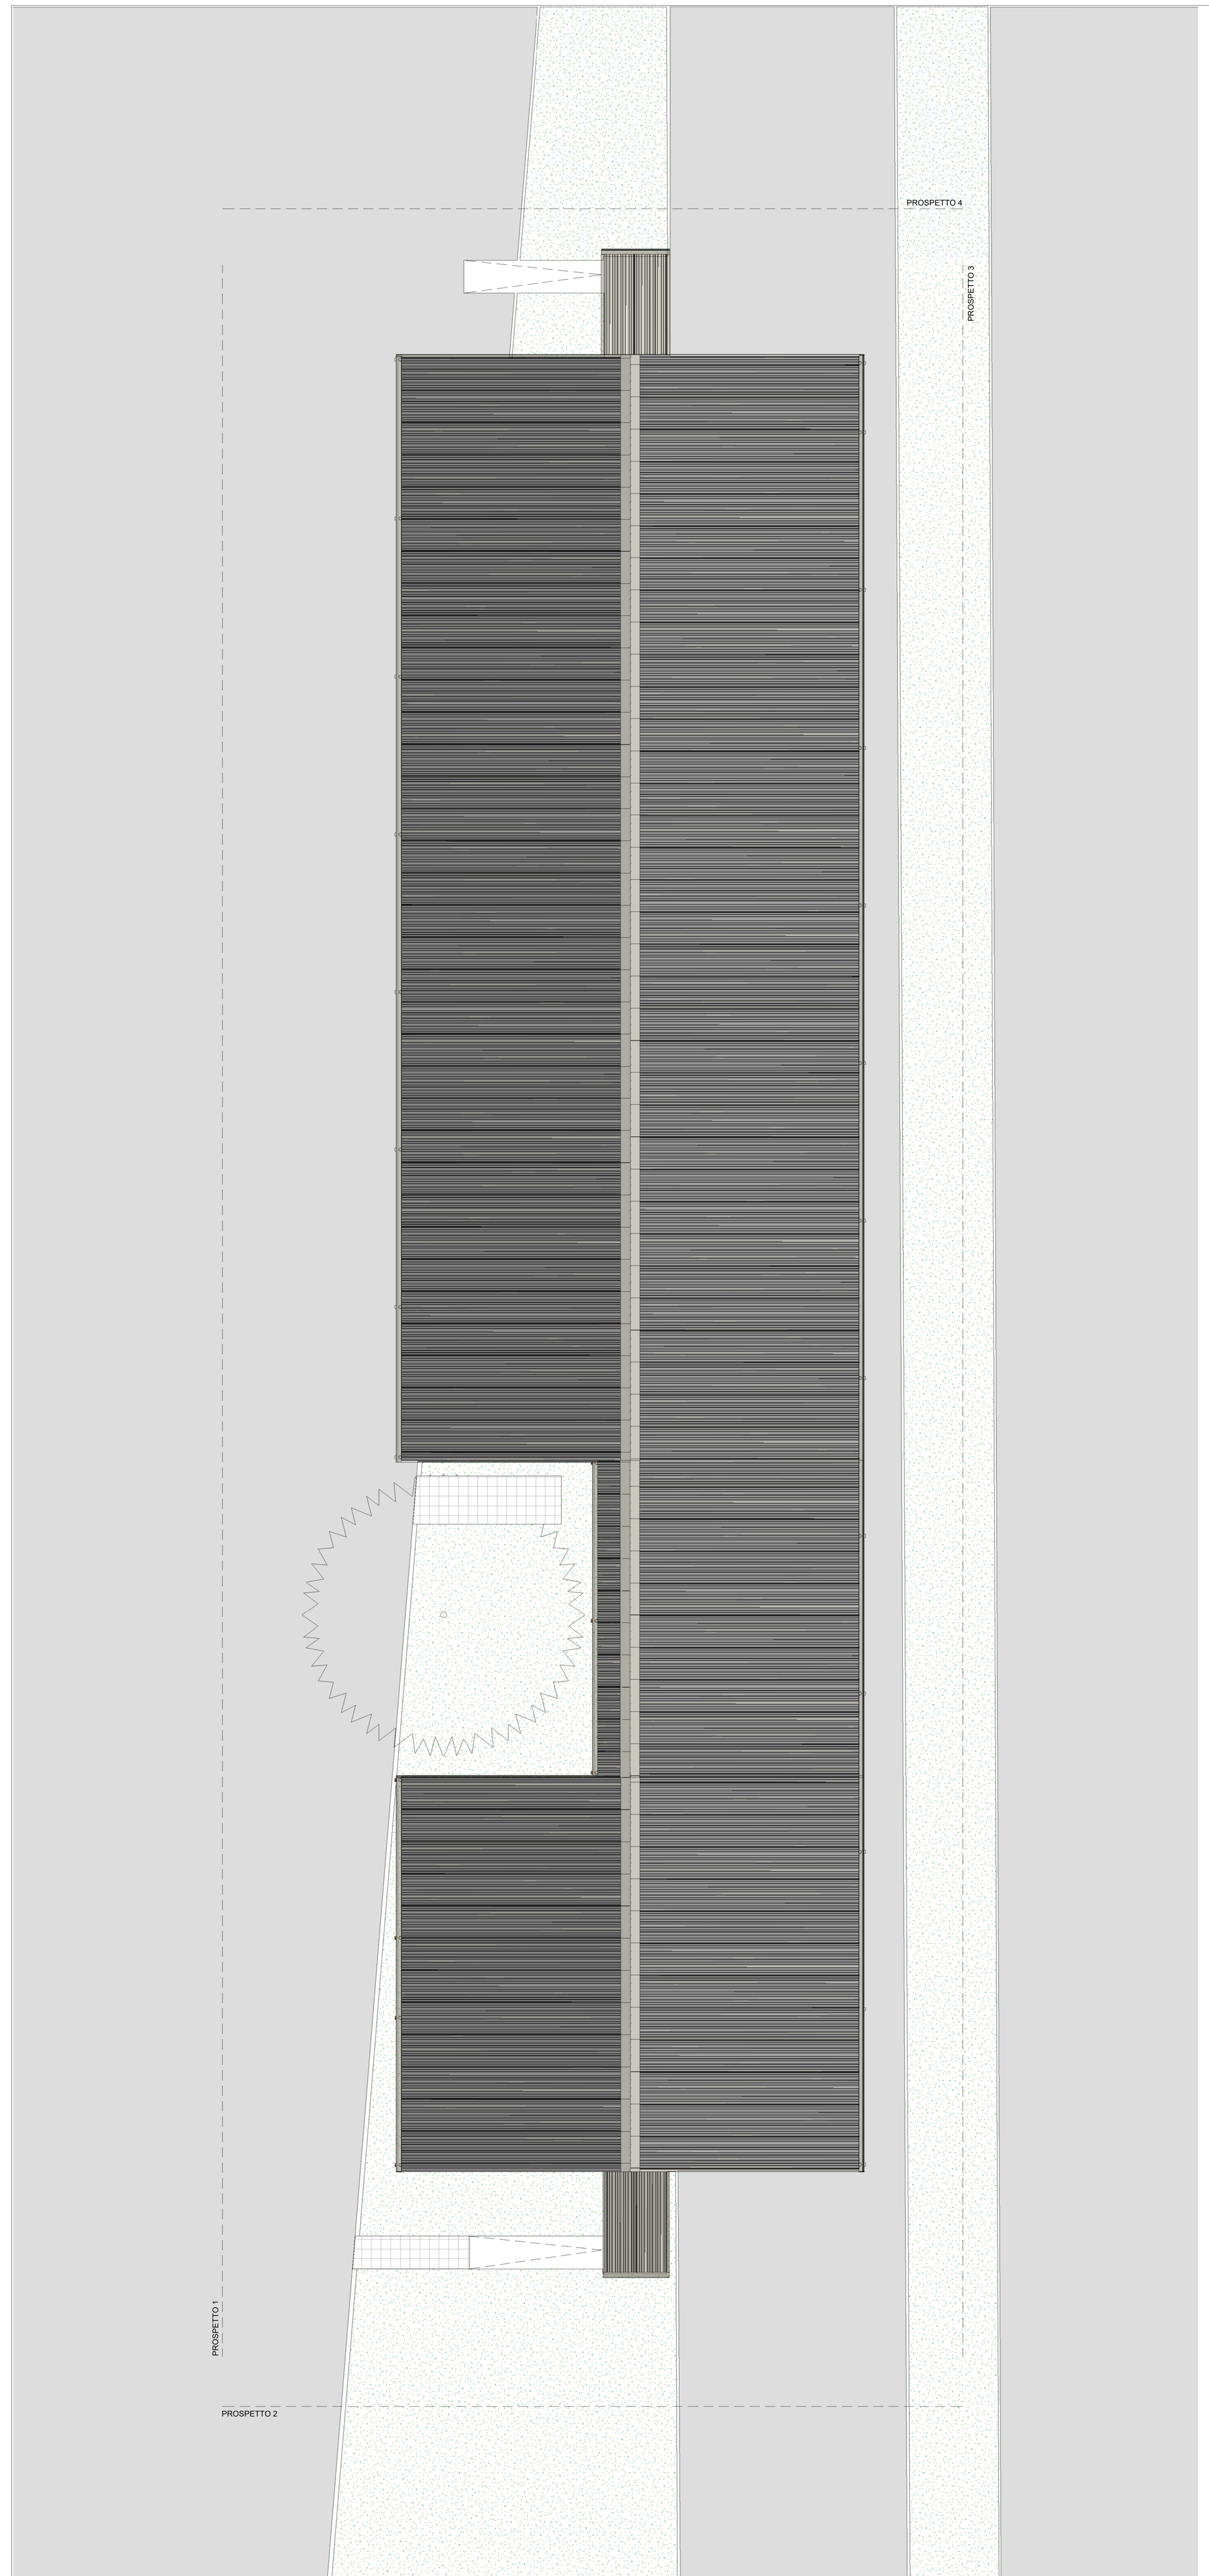

1 PIANTA COPERTURA ARCHITETTONICA
1 : 100

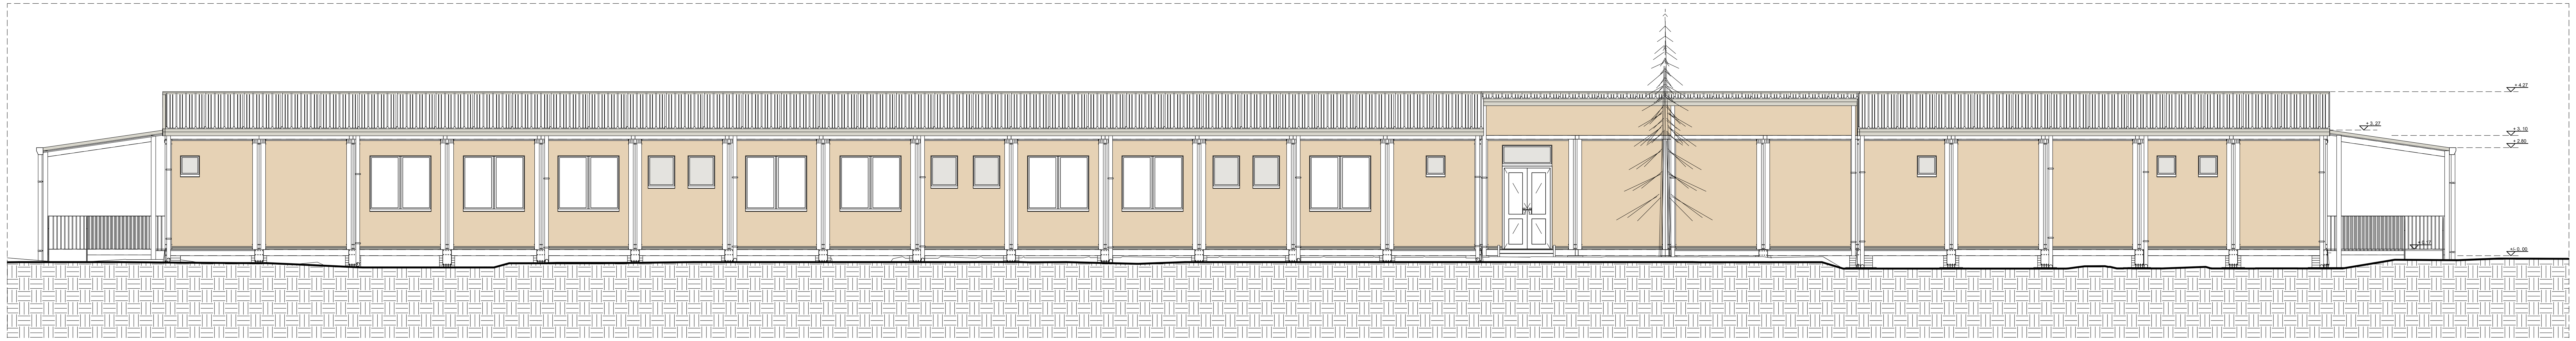

2 prospetto 1
1 : 50

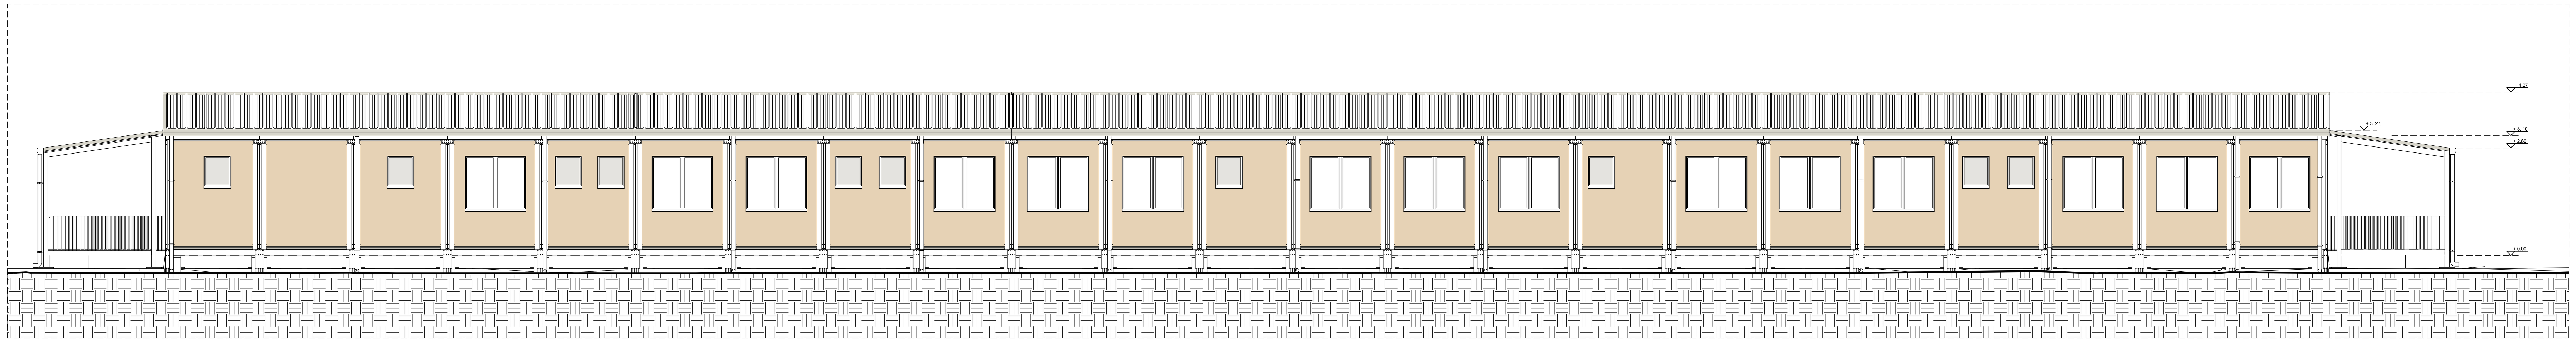

3 prospetto 2
1 : 50

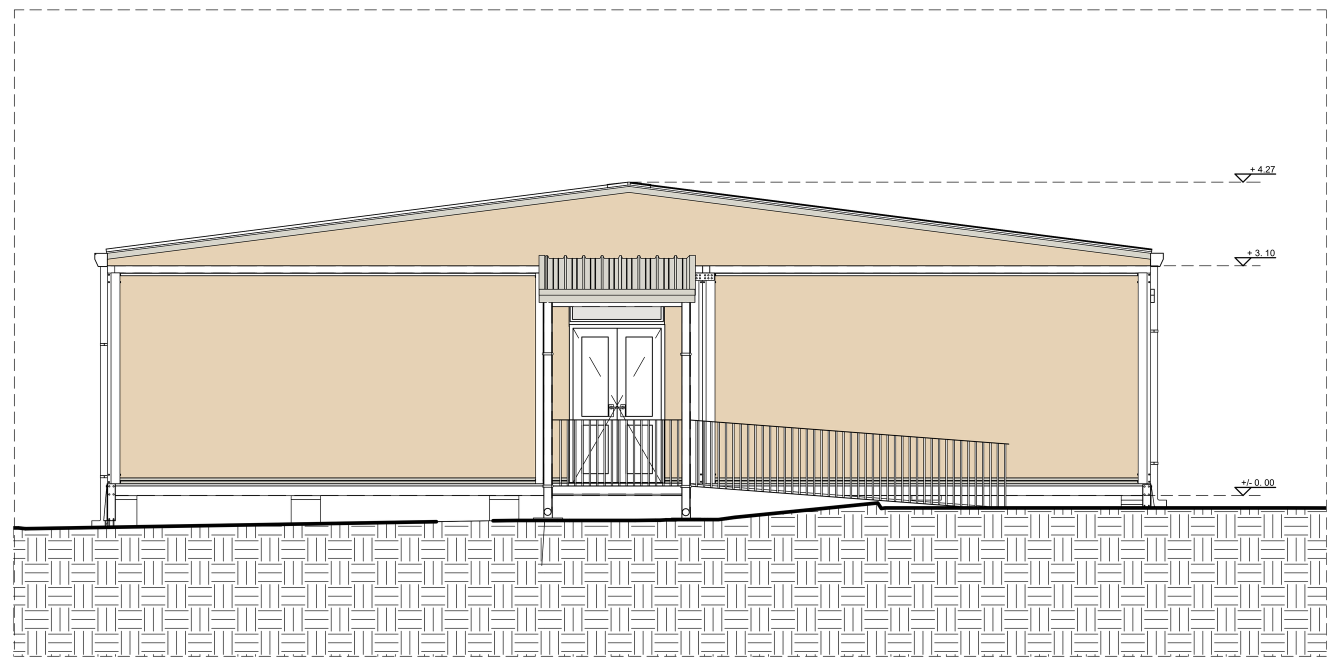

4 prospetto 3
1 : 50

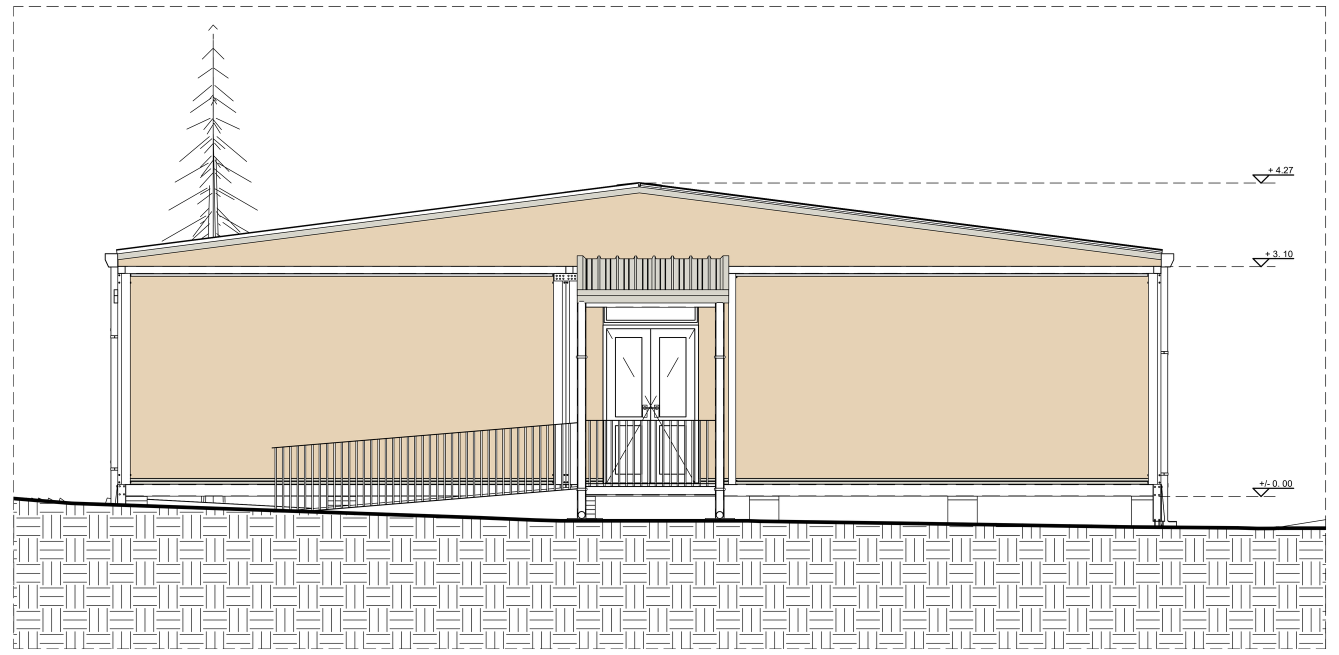

5 prospetto 4
1 : 50

COMUNE DI SAN GIOVANNI IN PERSICETO (BO)

SERVIZIO SANITARIO REGIONALE
EMILIA-ROMAGNA
Azienda Unità Sanitaria Locale di Bologna

Istituto delle Scienze Neurologiche
Istituto di Ricovero e Cura a Carattere Scientifico

OGGETTO: Ristrutturazione e adeguamento normativo del poliambulatorio di San Giovanni in Persiceto sito in Via Dante

PROGETTO ESECUTIVO

PIANTA COPERTURA E PROSPETTI

CODICE: AR1
AS-BUILT

DATA:19/09/2019	REV.: AS-BUILT	SCALA.:1:100 1:50

IMPRESA ESECUTRICE: TOMASINO METALZINCO SRL

TOMASINO METALZINCO LIBERI DI CREARE

AMMINISTRATORE

IL PROGETTISTA: ING. MAGGIO SALVATORE ANDREA

TOMASINO METALZINCO LIBERI DI CREARE

UFFICIO TECNICO

TOMASINO METALZINCO s.r.l.
Contrada Passo Barbiere z.i.
92022 Cammarata (AG) Italy
Tel +39 0922 900153
Tel +39 0922 902597
Fax +39 0922 1860135
E-mail: info@metalzinco.it
http://www.metalzinco.it

OS18-A - OG1 - OS28

Attestato deposito ministeriale di produzione in serie di manufatti prefabbricati in acciaio.
Legge 5.11.1971n. 1086 art. 9; art. 58 DPR 6.6.2001 n.380; D.M. 14.01.2008

Attestato di Denuncia dell'attività di Centro di trasformazione n° STC N. 1644/11