



2 PARTICOLARE 1  
1:5

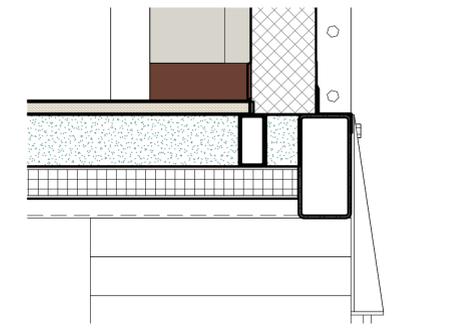

3 PARTICOLARE 2  
1:5

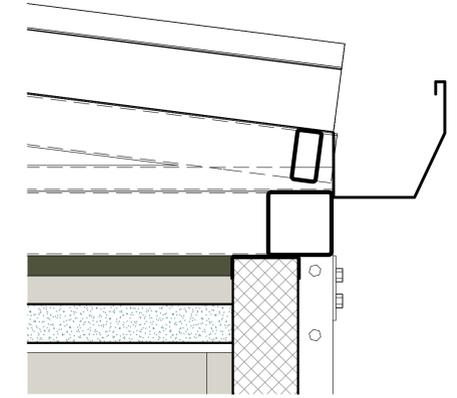

4 PARTICOLARE 3  
1:5

COMUNE DI SAN GIOVANNI IN PERSICETO (BO)

SERVIZIO SANITARIO REGIONALE EMILIA-ROMAGNA  
 Azienda Unità Sanitaria Locale di Bologna

Istituto delle Scienze Neurologiche  
 Istituto di Ricovero e Cura a Carattere Scientifico

OGGETTO: Ristrutturazione e adeguamento normativo del poliambulatorio di San Giovanni in Persiceto sito in Via Dante

PROGETTO ESECUTIVO

SEZIONE E PARTICOLARI

CODICE: AR 3 AS-BUILT

DATA: 19/09/2019 REV: AS-BUILT SCALA: 1:20 / 1:5

IMPRESA ESECUTRICE: TOMASINO METALZINCO SRL

IL PROGETTISTA: ING. MAGGIO SALVATORE ANDREA

**TOMASINO METALZINCO**  
LIBERTI DI CREMERE  
AMMINISTRATORE

**TOMASINO METALZINCO**  
LIBERTI DI CREMERE  
UFFICIO TECNICO

TOMASINO METALZINCO s.r.l.  
 Contrada Pavesi, Barone d'Al. 05022 Camerota (AS) Italy  
 Tel +39 0752 902013  
 Fax +39 0752 902017  
 E-mail: info@metalzinco.it  
 http://www.metalzinco.it

OS18A - OS1 - OS28

RI/IA

CERTIFIED ISO 9001

CERTIFIED ISO 14001

Attestato depositato ministero di produzione in base di norme dei produttori in acciaio.  
 Legge 6.11.1974 n.108 art. 9, art. 58  
 DPR 6.2001 n.360, D.M. 14.01.2008  
 Attestato di Denuncia dell'attività di "Centro di trasformazione"  
 STC N. 164411

1 Sezione B-B  
1:20