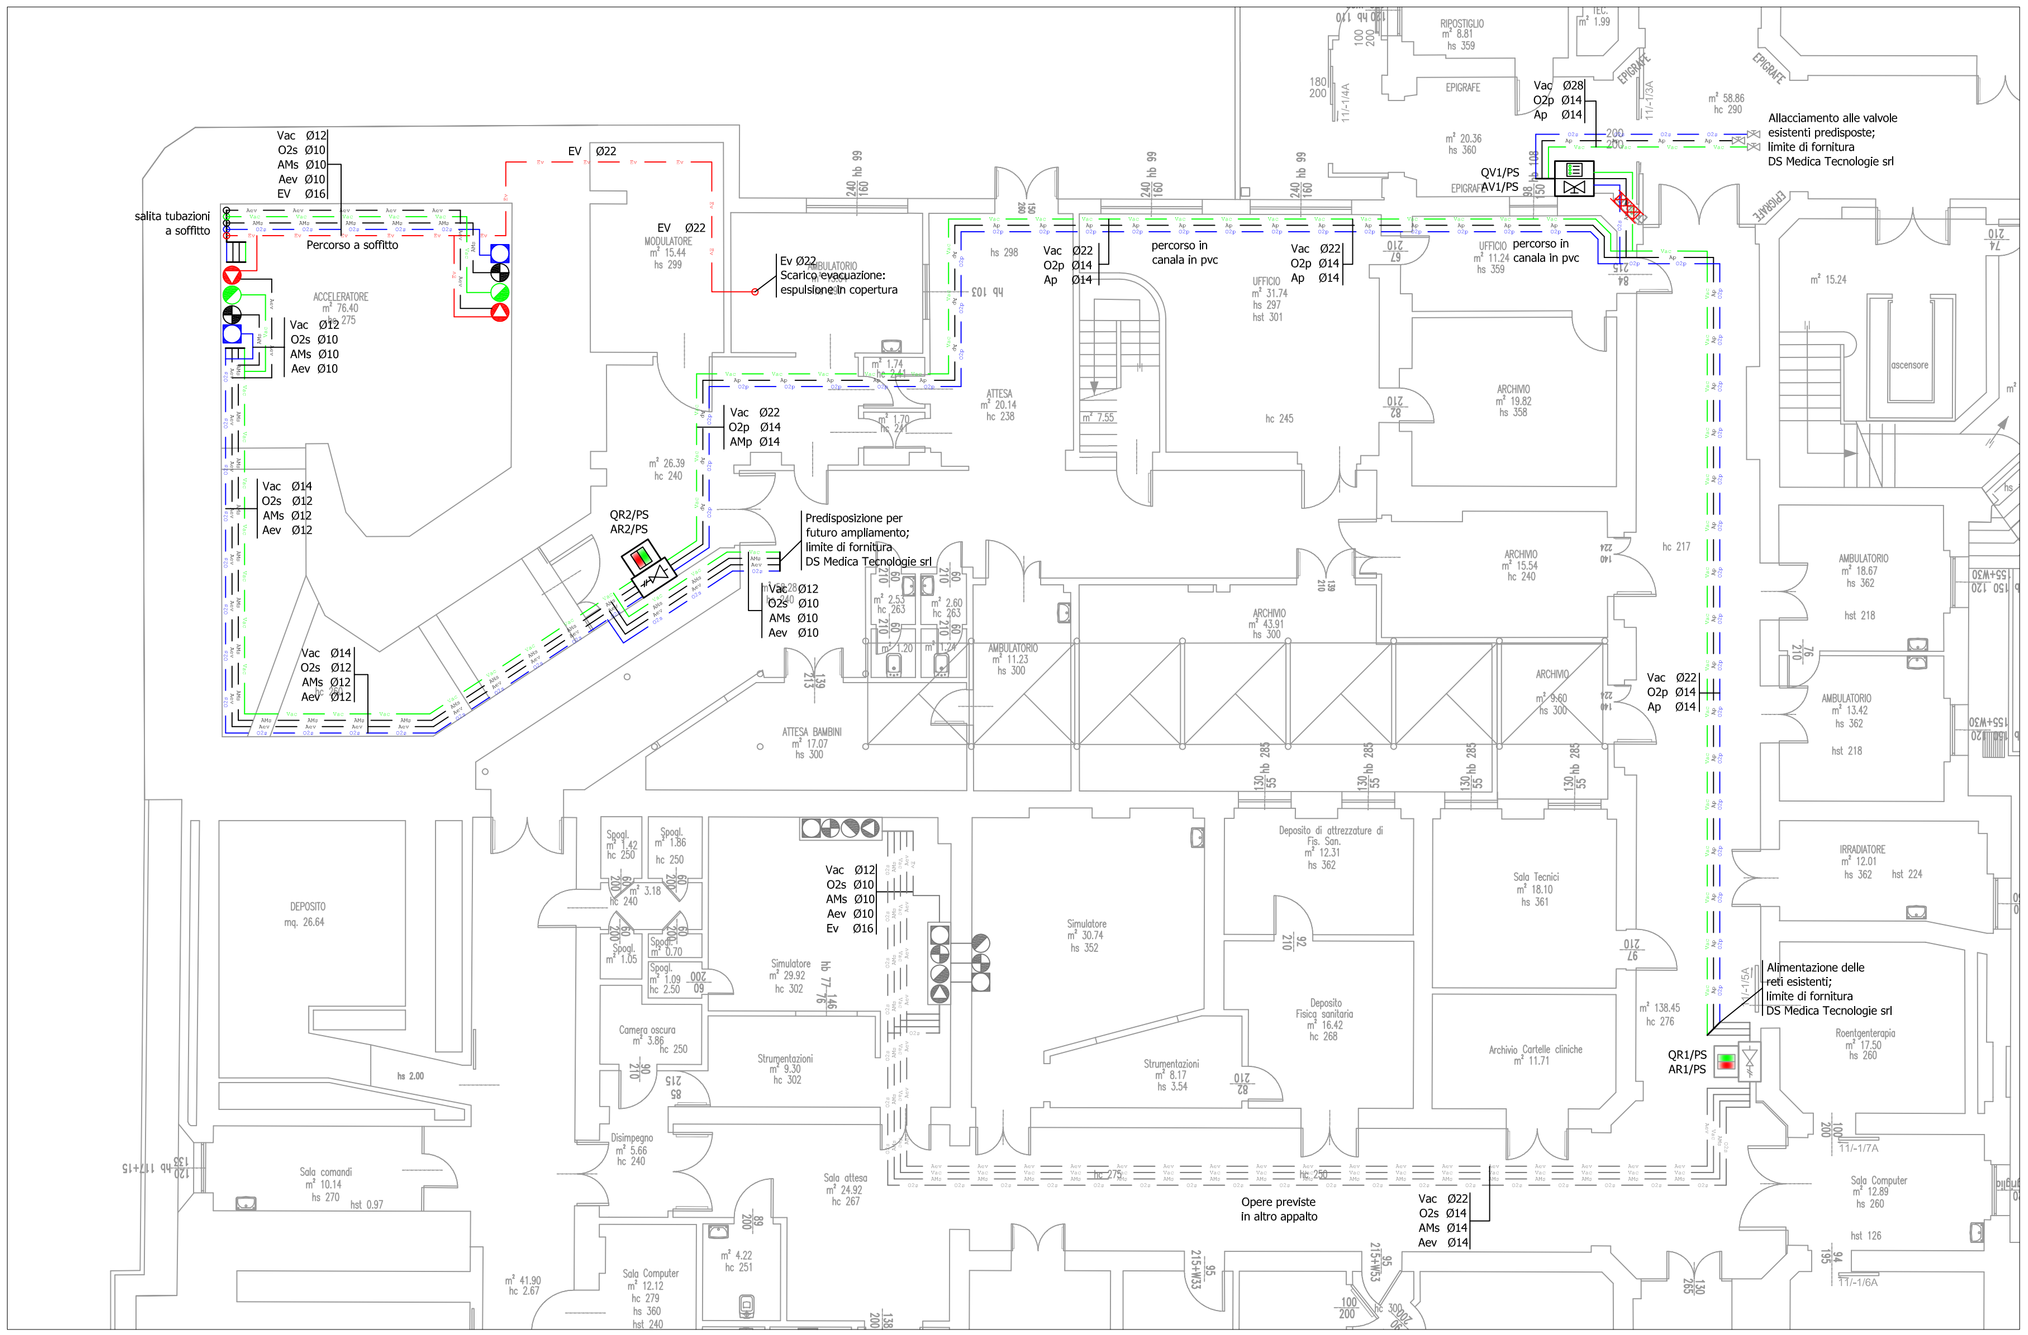

LEGENDA

- LINEA OSSIGENO PRIMARIA (800 kPa)
- LINEA OSSIGENO SECONDO STADIO (400 kPa)
- LINEA ASPIRAZIONE ENDOCAVITARIA
- LINEA ARIA MEDICALE PRIMARIA (800 kPa)
- LINEA ARIA MEDICALE SECONDO STADIO (400 kPa)
- LINEA SCARICO EVACUAZIONE GAS ANESTETICI
- LINEA OSSIGENO PRIMARIA (800 kPa) *esistente*
- LINEA OSSIGENO SECONDO STADIO (400 kPa) *esistente*
- LINEA ASPIRAZIONE ENDOCAVITARIA *esistente*
- LINEA ARIA MEDICALE PRIMARIA (800 kPa) *esistente*
- LINEA ARIA MEDICALE SECONDO STADIO (400 kPa) *esistente*
- LINEA ARIA SISTEMA VENTURI (400 kPa) *esistente*
- LINEA SCARICO EVACUAZIONE GAS ANESTETICI *esistente*
- UNITA' TERMINALE OSSIGENO tipo UNI 9507
- UNITA' TERMINALE ASPIRAZIONE ENDOCAVITARIA tipo UNI 9507
- UNITA' TERMINALE ARIA MEDICALE 4 bar tipo UNI 9507
- UNITA' TERMINALE EVACUAZIONE GAS ANESTETICI tipo VENTURI
- UNITA' TERMINALE OSSIGENO tipo UNI 9507 *esistente*
- UNITA' TERMINALE ASPIRAZIONE ENDOCAVITARIA tipo UNI 9507 *esistente*
- UNITA' TERMINALE ARIA MEDICALE 4 bar tipo UNI 9507 *esistente*
- UNITA' TERMINALE EVACUAZIONE GAS ANESTETICI tipo VENTURI *esistente*
- QUADRO RIDUTTORI DI PRESSIONE DI SECONDO STADIO E DI CONTROLLO VUOTO COMPRENSIVO DI BLOCCO FISICO
- CASSETTA VALVOLE DI INTERCETTAZIONE DI COMPARTO CON MODULO VISUALIZZAZIONE STATO DI SERVIZIO RETI GAS (VALVOLE ON/OFF) - ALIMENTAZIONE 24 V ac, 50 Hz, 9 VA
- ALLARME CLINICO DI EMERGENZA - INGOMBRO 6 MODULI DIN - ALIMENTAZIONE 230 V ac, 50 Hz, 9 VA
- QUADRO RIDUTTORI DI PRESSIONE DI SECONDO STADIO E DI CONTROLLO VUOTO COMPRENSIVO DI BLOCCO FISICO (ESISTENTE)
- ALLARME CLINICO DI EMERGENZA - INGOMBRO 6 MODULI DIN - ALIMENTAZIONE 230 V ac, 50 Hz, 9 VA (ESISTENTE)
- ESPULSIONE SCARICO EVACUAZIONE GAS ANESTETICI
- VALVOLA DI INTERCETTAZIONE (ESISTENTI)
- PROTEZIONE ANTINCENDIO PASSAGGIO COMPARTIMENTO

QUADRO VALVOLE DI COMPARTO IN ZONA FILTRO CON ALLARME STATO DI SERVIZIO VALVOLE (QV1-PS / AV1-PS)

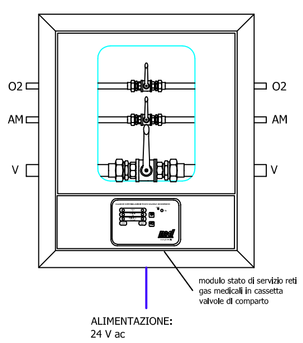

QUADRI GRUPPI DI RIDUZIONE PRESSIONE II STADIO (QR1-PS)

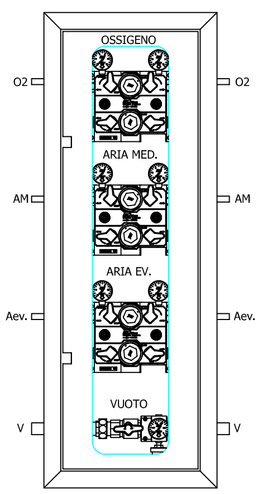

KEY MAP - (AREA DI INTERVENTO)

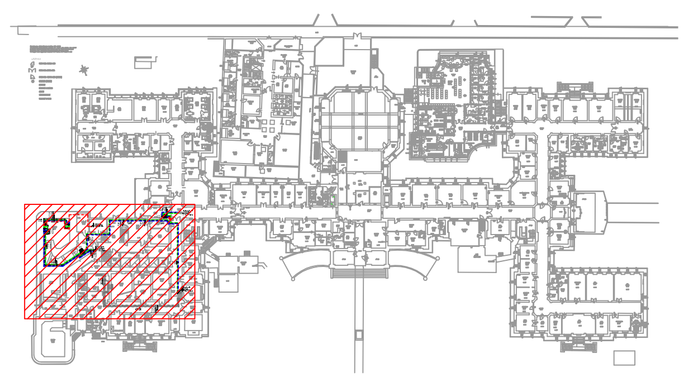

N. Rev	Data	Descrizione Revisione	Dis.	Appr.
1	07/11/2014	As Built	RC	SS
0	22/04/2014	Emissione	FD	SS

D.S. MEDICA TECNOLOGIE S.r.l.
Via G. Rossa 22/B
30037 Scorzè (VE)
Tel. 041/5841558
Fax 041/5849889
e-mail: info@dsmedica.it
www.dsmedicatecnologie.com

DISEGNATO - Drawn

APPROVATO - Approved

COMMESSA - Project No.: 301/ARC/SET13

TAVOLA N. - drawing no.: 301-ARC-SET13 dis.01 rev.01

FILE: 301-ARC-SET13 Dis.01 Rev.01.dwg

SCALA - Scale: 1:100

COMMITTENTE - Client: Azienda USL di Bologna, Via Castiglione, 29 - 40124 Bologna

DESCRIZIONE SINTETICA: REALIZZAZIONE RETI GAS MEDICALI PRESSO L'OSPEDALE MALPIGHI DI BOLOGNA

CANTIERE - Site: P.O. S. Orsola - Malpighi, Via Pietro Albertoni, 15 - 40138 Bologna

DISEGNO - Drawing: Impianto distribuzione Gas Medicali, Reparto Radioterapia - Piano Seminterrato

FASE PROGETTO - Project Phase: As Built

© Copyright by D.S. MEDICA TECNOLOGIE S.r.l. - Vietata la riproduzione o la trasmissione del disegno secondo le vigenti disposizioni di legge