SERVIZIO SANITARIO REGIONALE EMILIA-ROMAGNA
Azienda Ospedaliero-Universitaria di Modena

SERVIZIO UNICO ATTIVITA' TECNICHE
Via Del Pozzo, 71 – Modena
Tel. 059/4222614 – Fax 059/4222695
e-mail: tecnico@policlinico.mo.it

PROGETTO MA/057/2017 – POLICLINICO – PIANO SEMINTERRATO
CORPO "B" – INTERCENTER – GARA ACQUISTO ACCELERATORI LINEARI – TERAPIE RADIANTI – SOSTITUZIONE LINAC 1

IL DIRETTORE GENERALE
Dott. I. Trenti

IL DIRETTORE SANITARIO
Dott. L. Sircana

SERVIZIO UNICO ATTIVITA' TECNICHE
Ing. G. Bellettato

SERVIZIO UNICO ATTIVITA' TECNICHE
RESPONSABILE SEZIONE A.O.U. POLICLINICO
Ing. A. Bertacchi

TAV. 3.2.9 AS BUILT
PLANIMETRIA
PIANTA FONDAZIONI

T4

NOVEMBRE 2017

MA057201TT4.dwg

GRUPPO DI PROGETTAZIONE

Geom. C. Crasti
P.I. D. Cavani
P.I. A. Montanari
Dis. A.R. Malagoli

AZIENDA OSPEDALIERA DI MODENA

SERVIZIO TECNICO

PROG. C01/93 – POLICLINICO – CORPO "B" – PIANO SEMINTERRATO
SERVIZIO DI RADIOTERAPIA – APPALTO CONCORSO PER LA REALIZZAZIONE DEL PRIMO STRALCIO FUNZIONALE DEL PADIGLIONE ALTA ENERGIA CON FORNITURA ED INSTALLAZIONE DI UN ACCELERATORE LINEARE

ELENCO ELABORATI

2.1.1 Relazione tecnica opere edili ed impiantistiche
2.1.2 Relazione tecnica protezioni da radiazioni ionizzanti
2.1.3 Relazione geologica
2.1.4 Calcoli tecnici dimensionamento elementi strutturali
2.1.5 Calcoli tecnici dimensionamento impianto elettrico
2.1.6 Calcoli tecnici dimensionamento impianti meccanici
2.1.7 Stampati illustrativi
3.1.1 Planimetria d'inquadramento con sistemazione area esterna
3.1.2 Planivolumetrico
3.1.3 Planimetria schema fognature
3.2.1 Planimetria piano seminterrato
3.2.2 Planimetria piano copertura e locali tecnici
3.2.3 Planimetria piano seminterrato assetto distributivo locali
3.2.4 Planimetria p.copertura con assetto distributivo
3.2.5 Planimetria di progetto p. seminterrato dalle radiazioni
3.2.6 Planimetria di progetto p. copertura dalle radiazioni
3.2.7 Prospetti
3.2.8 Sezioni significative
** 3.2.9 Pianta delle fondazioni
3.2.10 Esecuzioni per opere in elevazione e solai
3.2.11 Planimetria spostamento linee elettriche esistenti
3.2.12 Planimetria progetto linee elett. di alim. cabina n.3
3.2.13 Schema impianti di terra
3.2.14 Schema elettrico quadro generale
3.2.15 Schema elettrico quadro acceleratore lineare
3.2.16 Schema elettrico quadro acceleratore lineare
3.2.17 Schema elettrico quadro servizi ausiliari
3.2.18 Planimetria rete elettrica di distribuzione
3.2.19 Planimetria quadri elettrici ed apparecchiature
3.2.20 Planimetria collocazione corpi illuminanti e prese
3.2.21 Planimetria collocazione impianti F.M.
3.2.22 Planimetria impianto video circuito chiuso
3.2.23 Planimetria impianti telefonici, dati, incendi
3.2.24 Planimetria impianto di climatizzazione bunker e consolle
3.2.25 Schema impianto climatizzazione bunker e consolle
3.2.26 Planimetria impianto di climatizzazione locali servizi
3.2.27 Planimetria impianto secondario di climatizzazione servizi
3.2.28 Schema funzionale impianti di climatizzazione servizi
3.2.29 Planimetria impianto idrosanitario
3.2.30 Planimetria impianto antincendio
3.2.31 Planimetria impianto gas medicali
3.2.32 Planimetria impianto raffreddamento acceleratore lineare
3.2.33 Planimetria apparecchiature radiofarmaceutiche

GRUPPO DI LAVORO AZIENDA OSPEDALIERA
Ing. A.Bertacchi
Ing. M.Lodi
Geom. C.Crasti
P.I. D.Cavani
P.I. A.Montanari
Dis. A.Bizzini

IL DIRETTORE GENERALE
(Dott. Augusto Cavina)
per IL DIRETTORE AMMINISTRATIVO
(Dott. Piero Trenti)

IL DIRIGENTE COORDINATORE
Ing. A. Bertacchi

ASSOCIAZIONE TEMPORANEA D'IMPRESE
GRUPPO DI LAVORO:
Ing. V.Scionti
P.I. M. Greco
P.I. G. Pastorelli
P.I. E. Villa

IL CALCOLATORE
Dott. Ing. Fausto Scionti

PIANTA DELLE FONDAZIONI
IN PROGETTO
3.2.9.

DATA: Marzo 1995 SCALA 1:50

REGIONE EMILIA-ROMAGNA
Servizio Prevenzione Igiene del Suolo
Risorse Idriche e Protezione Civile - Modena
Legge 5 Novembre 1971 n. 1086
FUNZIONARIO ADDETTO
Istruttore Tecnico

ASSOCIAZIONE TEMPORANEA D' IMPRESA :

PHILIPS
PHILIPS S.p.a. –Divisione Sistemi Medicali
Via G. Casati n.23 –20052 MONZA Tel (039)2031

IMPRESA COSTRUZIONI
SCIANTI Dott.Ing. VALERIO
SCIANTI Geom. GIUSEPPE
fu CAMILLO – Società a responsabilità limitata
41100 MODENA
UFF.: piazza xx settembre 25 –tel. (059) 214445-214346 / fax (059)243098

CENTRO IMPIANTI MODENA
IMPIANTI ELETTRICI TECNOLOGICI CIVILI ZOOTECNICI INDUSTRIALI MODENA – via Zandonai 52 – Tel. 059/373787 Fax.059/375914

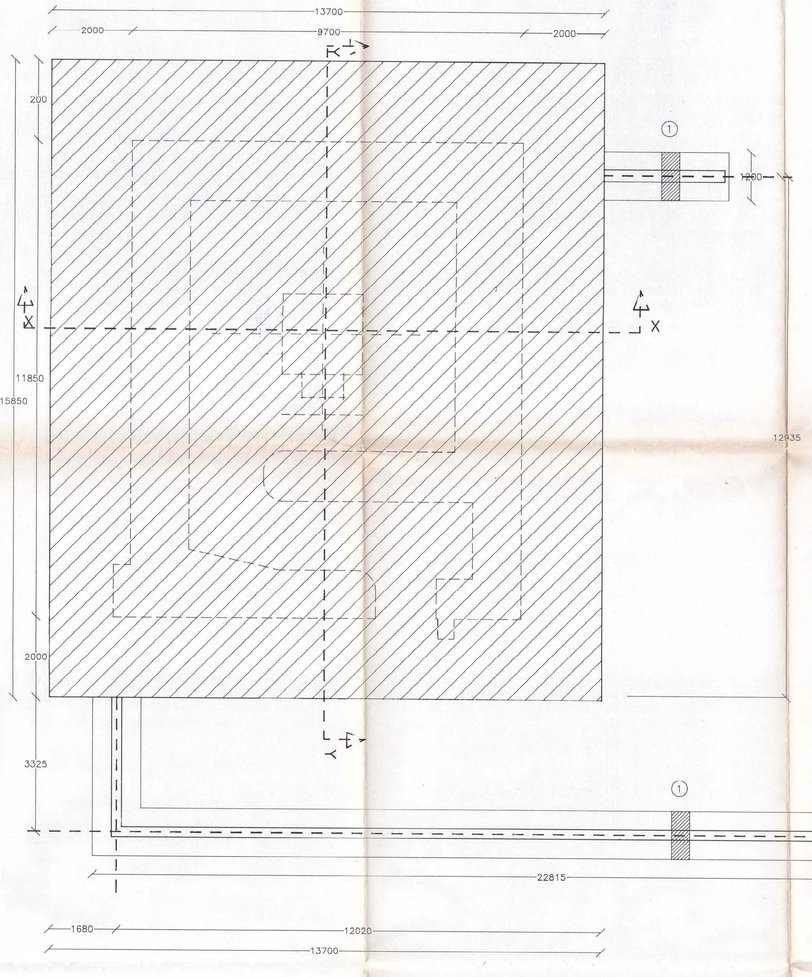

SEZIONE ARMATURA X:X

scala 1:50

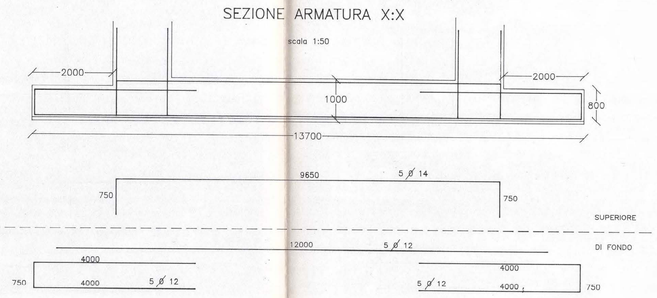

SEZIONE ARMATURA Y:Y

scala 1:50

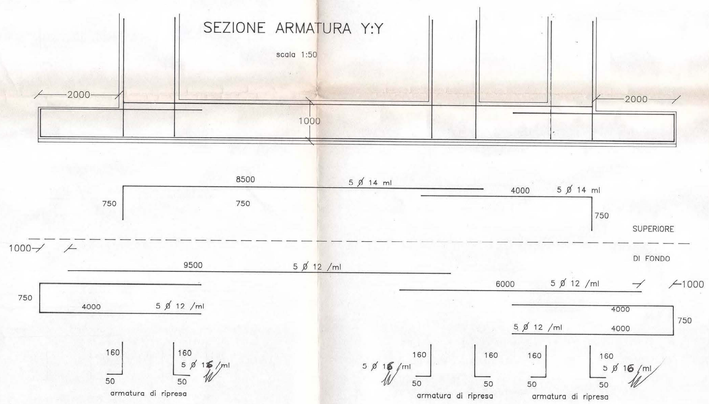

SEZIONE SETTO 1
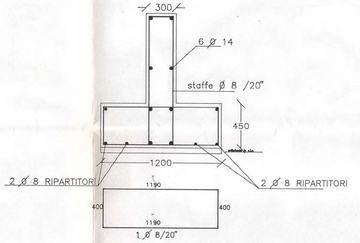
scala 1:20